

Kvittering for graveforespørgsel

Graveforespørgslen er foretaget af:

Lise Høybye
Hans Schacksvej 4
5300 Kerteminde

☎ 65 15 14 59
☎
✉ lhb@kerteminde.dk

Graveaktør:

Kerteminde kommune
Hans Schacksvej 4
5300 Kerteminde

CVR 29189706
☎ 65 15 15 15
✉ lhb@kerteminde.dk

Kontakt ved fremsendelse af ledningsoplysninger:

Lise Høybye
Hans Schacksvej 4
5300 Kerteminde

☎ 65 15 14 59
☎
✉ lhb@kerteminde.dk

Oplysninger om graveforespørgslen:

LER nr.	1535808	
Oprettelsestidspunkt	📅 19-02-2019	🕒 10:42
Graveart	Andet: Udbud	
Ønsket papirformat	A4	
Ønsket digitalt format		
Egne bemærkninger	Havneudvikling	
Graveperiode	📅 22-03-2019	📅 28-06-2019
Areal	7263 kvm.	
Gebyr	79,78 kr.	

Ledningsejere i området på graveforespørgselstidspunktet

Ledningsejer	Kontakt
ENERGI FYN BREDBÅND A/S Sanderumvej 16 5250 Odense SV ☎ 63 17 19 00 ✉ ledningsoplysninger-fibernet@energifyn.dk	Maj-Britt Broch Laursen Sanderumvej 16 5250 Odense SV ☎ 63 17 25 78 ✉ ledningsoplysninger-fibernet@energifyn.dk
☒ E-mail afsendt d. 19. februar 2019 kl. 10:43	
GLOBALCONNECT A/S Hørskættens 3 2630 Taastrup ☎ 77 30 30 00 ✉ ledninger@globalconnect.dk	GlobalConnect - Ledninger Hørskættens 3 2630 Taastrup ☎ 77 30 31 88 ✉ lermailservice@swecodanmark.dk
ⓘ GC DK FU 2017	
☒ E-mail afsendt d. 19. februar 2019 kl. 10:43	
KERTEMINDE ANTENNEFORENING Møllevej 26 5300 Kerteminde ☎ 65 32 36 44 ✉ kertant.oc@stofanet.dk	Tegnestuen Uraniavej 6 8700 Horsens ☎ 88 13 17 16 ✉ Tegnestuen@stofa.dk
☒ E-mail afsendt d. 19. februar 2019 kl. 10:43	
KERTEMINDE FORSYNING - SPILDEVAND A/S Kohaven 12 5300 Kerteminde ☎ ✉	Heidi Kryger Kohaven 12 5300 Kerteminde ☎ ✉ hk@kertemindeforsyning.dk
☒ E-mail afsendt d. 19. februar 2019 kl. 10:43	
KERTEMINDE FORSYNING - VAND A/S Kohaven 12 5300 Kerteminde ☎ 63 25 33 07 ✉ ler@kertemindeforsyning.dk	Hanne Egmont Nielsen Kohaven 12 5300 Kerteminde ☎ 70 33 25 25 ✉ ler@kertemindeforsyning.dk
☒ E-mail afsendt d. 19. februar 2019 kl. 10:43	

KERTEMINDE FORSYNING - VARME A/S
 Kohaven 12
 5300 Kerteminde
**Hanne Egmont Nielsen**
 Kohaven 12
 5300 Kerteminde

☎ 63 25 33 04

✉ ler@kertemindeforsyning.dk

☑ E-mail afsendt d. 19. februar 2019 kl. 10:43

Kerteminde kommune
 Hans Schacksvej 4
 5300 Kerteminde

☎ 65 15 15 15

✉ lhb@kerteminde.dk

Lise Høybye
 Hans Schacksvej 4
 5300 Kerteminde

☎ 65 15 14 59

✉ lhb@kerteminde.dk

☑ E-mail afsendt d. 19. februar 2019 kl. 10:43

Kerteminde kommune
 Hans Schacksvej 4
 5300 Kerteminde

☎ 65 15 15 15

✉ lhb@kerteminde.dk

Daniel Duerlund Rasmussen
 Energi Fyn
 5250 Odense SV


✉ ledningsoplysning@energifyn.dk

☑ E-mail afsendt d. 19. februar 2019 kl. 10:43

nef Fonden
 Tårupstrandvej 15
 5300 Kerteminde

☎ 63 32 11 00

✉ Ler@nef.dk

René Happel Jørgensen
 Tårupstrandvej 15
 5300 Kerteminde

☎ 63 32 11 61

✉ ler@nef.dk

☑ E-mail afsendt d. 19. februar 2019 kl. 10:43

NIANET A/S
 Ejby Industrivej 1
 2600 Glostrup

☎ 70 20 87 30

✉ ledningsoplysninger@nianet.dk

Nianet a/s
 Ejby Industrivej 1
 2600 Glostrup

☎ 70 20 87 30

✉ ledningsoplysninger@nianet.dk

📄 20181127_0852_90.xml

☑ E-mail afsendt d. 19. februar 2019 kl. 10:43

RAVDEX A/S
 Tårupstrandvej 15
 5300 Kerteminde

☎ 63 32 11 33

✉ Ler@nef.dk

René Happel Jørgensen
 Tårupstrandvej 15
 5300 Kerteminde

☎ 63 32 11 61

✉ Ler@nef.dk

☑ E-mail afsendt d. 19. februar 2019 kl. 10:43

STOFA A/S
 Slet Parkvej 5
 8310 Tranbjerg J

☎ 88 13 17 16

✉ ler_stofa@stofa.dk

Rune Kjær Hansen
 Birkemose Allé 11
 6000 Kolding

☎ 29 71 71 48

✉ ler_stofa@stofa.dk

❗ Stofa

☑ E-mail afsendt d. 19. februar 2019 kl. 10:43

STOFA A/S
 Slet Parkvej 5
 8310 Tranbjerg J

☎ 88 13 17 16

✉ ler_stofa@stofa.dk

Lukas Mathias Nielsen (Stofa)
 Birkemose Allé 11
 6000 Kolding

☎ 88131716

✉ ler_stofa@stofa.dk

❗ Stofa LER Polygon

☑ E-mail afsendt d. 19. februar 2019 kl. 10:43

TDC A/S
 Teglholmsgade 1
 2450 København SV

☎ 70 12 21 10

✉

TDC Planudlevering
 Teglholmsgade 1
 2450 København SV

☎ 70 12 21 10

✉ zzzautoplan@tdc.dk

❗ **OBS!** Flere markerede områder tæt på hinanden giver overlap = mange planer Et samlet markeret område = færre planer Bemærk: zzzautoplan@tdc.dk er kun en systempostkasse, og kan ikke benyttes til bestillinger. Benyt: tdckabel@tdc.dk Der udleveres digitale ledningsoplysninger i DXF format når man markerer dette i feltet for Digitale Formater. Ved akut ledningsbrud på El-, Gas- eller Vandledeledninger, kontakt TDC for tegning på: 70150715, hvis der ikke kan autoudleveres. Ved akut ledningsbrud på TDC kabler kontakt TDC på: 80201044.

☑ E-mail afsendt d. 19. februar 2019 kl. 10:43

Kort over graveområdet

Oversigtskort



Detailkort



Gyldighed 30 dage fra den på ledningsplanen anførte dato.

Ledningsoplysningerne er kun gyldige, hvis der forinden er indhentet oplysninger igennem LER (Ledningsejerregistret) og henvendelsen specifikt vedrører den aktuelle forespørgsel.

FØR DER GRAVES

Ledningsdybde:

Elkabler ligger normalt i en dybde fra 0,5 m til 1,2 m, stikledninger og fiberrørs dybde er 0,35 m til 0,7 m, men terrænændringer kan have ændret dybden.

Respektafstand:

Inden gravearbejdet påbegyndes, skal der i alle tilfælde håndgraves prøvehuller for at stedfæste kablets aktuelle placering.

Ved gravning tættere end 1,0 m til hver side af kablet skal der håndgraves. Målgivelsen er uforbindende og må betragtes som orienterende. **Der må ikke måles på tegningerne.**

Den, der udfører gravearbejdet, er ansvarlig for, at kablernes placering afstemmes med tegningen.

Mht. sikkerhedsregler i nærheden af vejbelysningsanlæg skal Stærkstrømsbekendtgørelsen, afsnit 5.A, overholdes.

Kabelanvisning:

I tvivlstilfælde, der ikke kan afklares pr. telefon, anviser vi gerne kablerne på stedet med min. 4 dages varsel. Der tages forbehold for eventuelle ikke viste vejbelysningskabler.

Der må ikke etableres ledninger eller rør direkte oven på eks. vejbelysningskabler, da dette ødelægger beskyttende markeringsbånd. Afstanden for placeringen af ledninger eller rør skal overholde DS 475.

Bemærk


I områder, hvor den udleverede plan er mærket med gul kryds-skravering, indikerer dette, at andre ledningsejere har kabelanlæg placeret. **De skal derfor også rette henvendelse til disse.** Henvisninger til de respektive selskaber er oplyst på hjemmesiden.

Hvis uheldet er ude:

Hvis der under gravearbejdet opstår skader på kablet, kontakt da Energi Fyns driftsvagt, **tlf. 63 17 19 90.**

Tegninger og denne skrivelse, skal forefindes på arbejdsstedet, da dette er Deres dokumentation for, at De har forespurgt hos Energi Fyn.

Med venlig hilsen
Energi Fyn

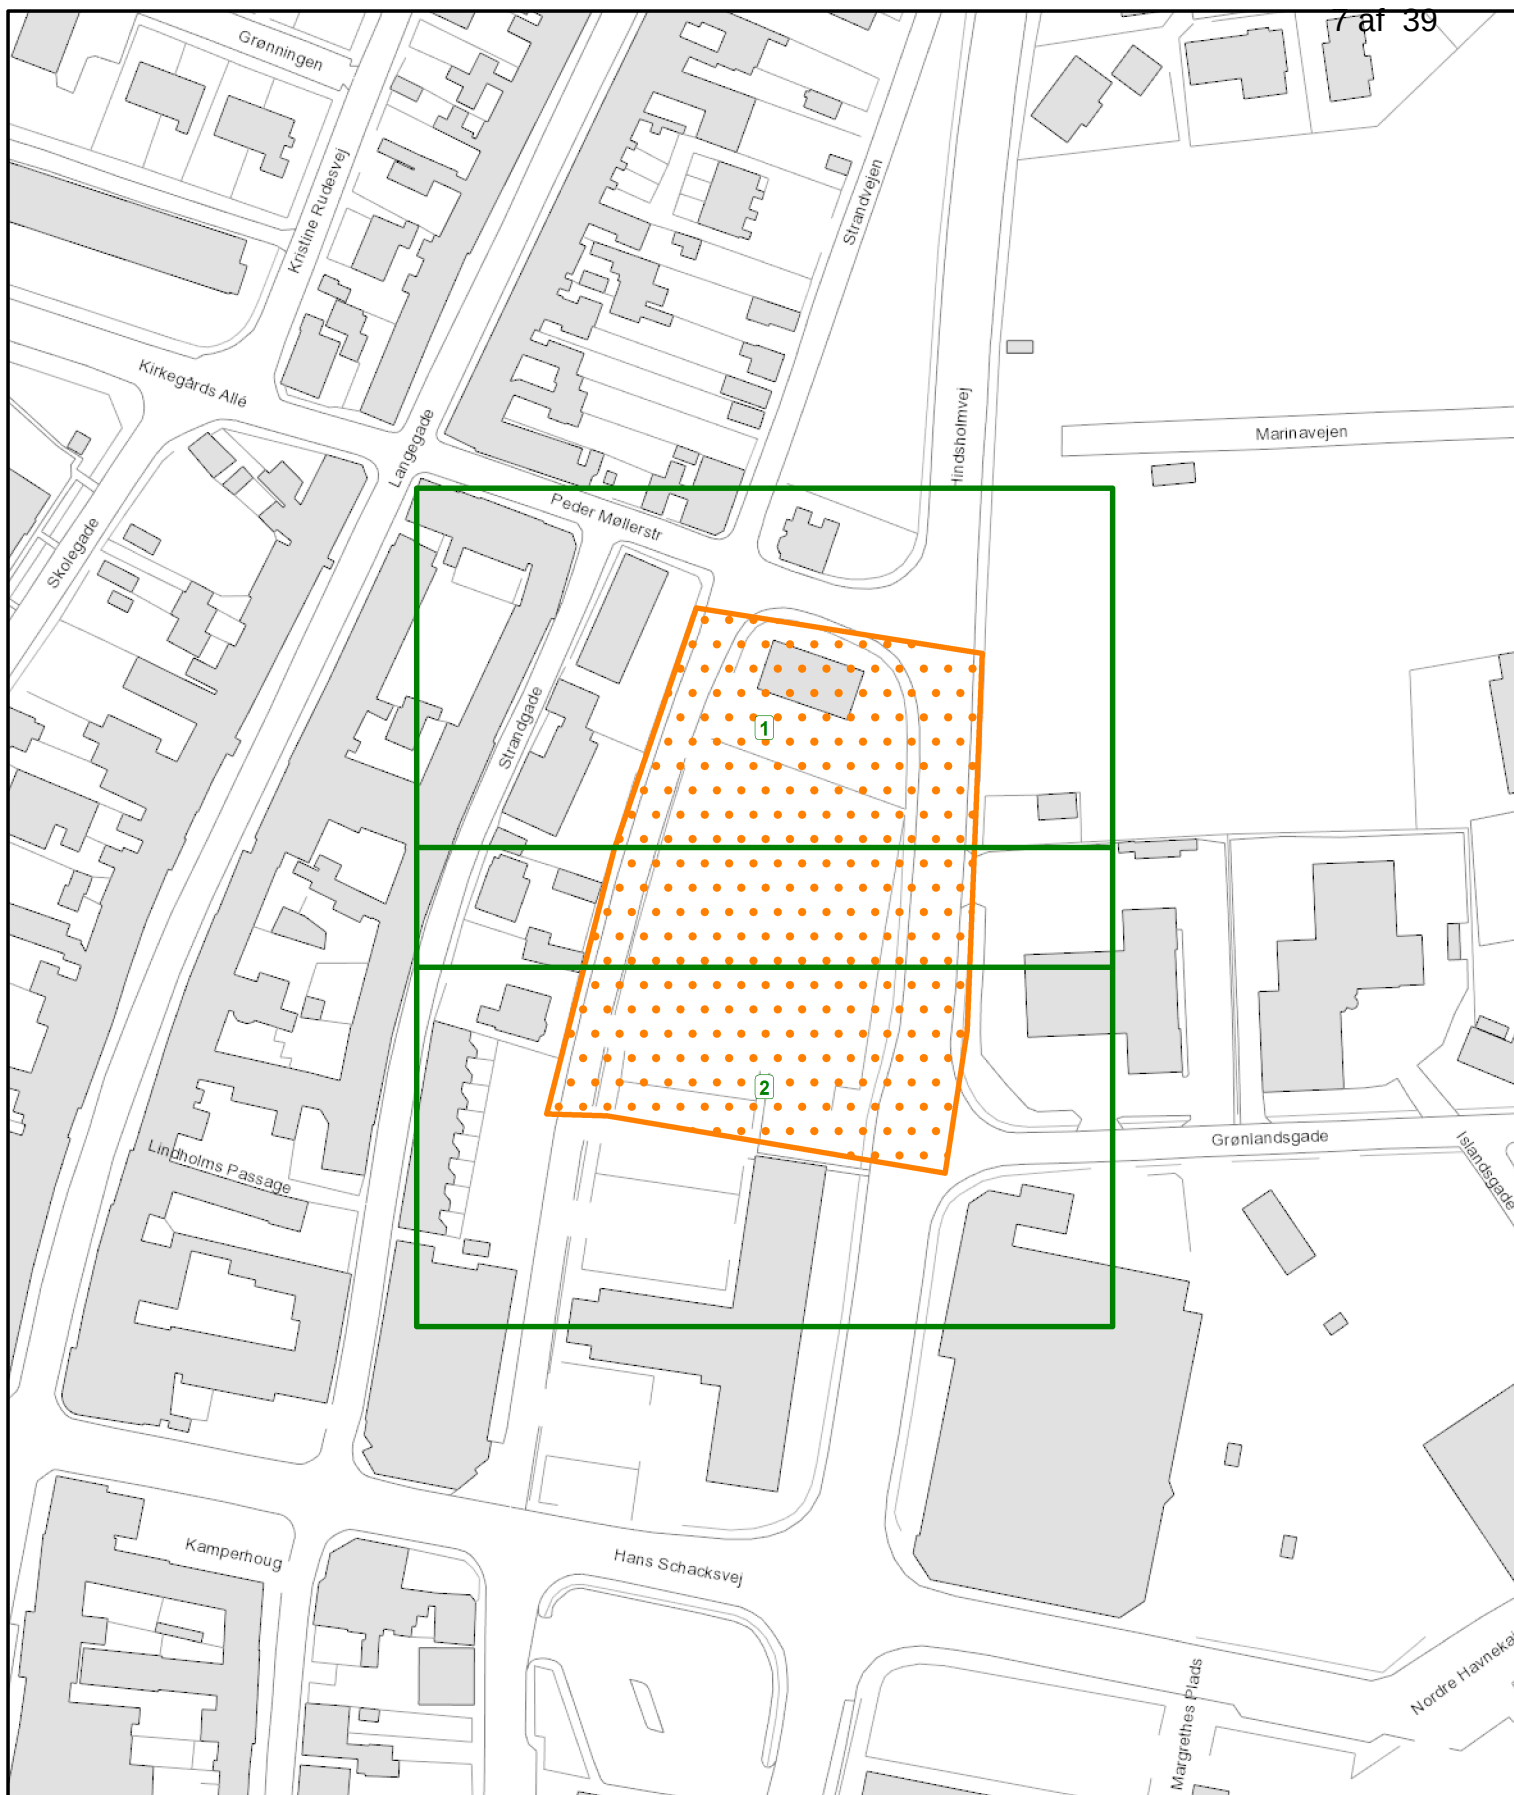

- Tegningsrammer
- Forespurgt Polygon
- Udleveret Rektangel

Energifyn

ENERGI FYN

SANDERUMVEJ 16 5250 ODENSE SV

TLF 63171900 / MAIL: ENERGIFYN@ENERGIFYN.DK / WWW.ENERGIFYN.DK




Oversigt Område 1.


LER nr. 1535808 - EF nr. 129319

Oversigtskort - ledningsnet, se vedhæftet filer

MÅL:
1:1500

Plot dato:
2019.02.19

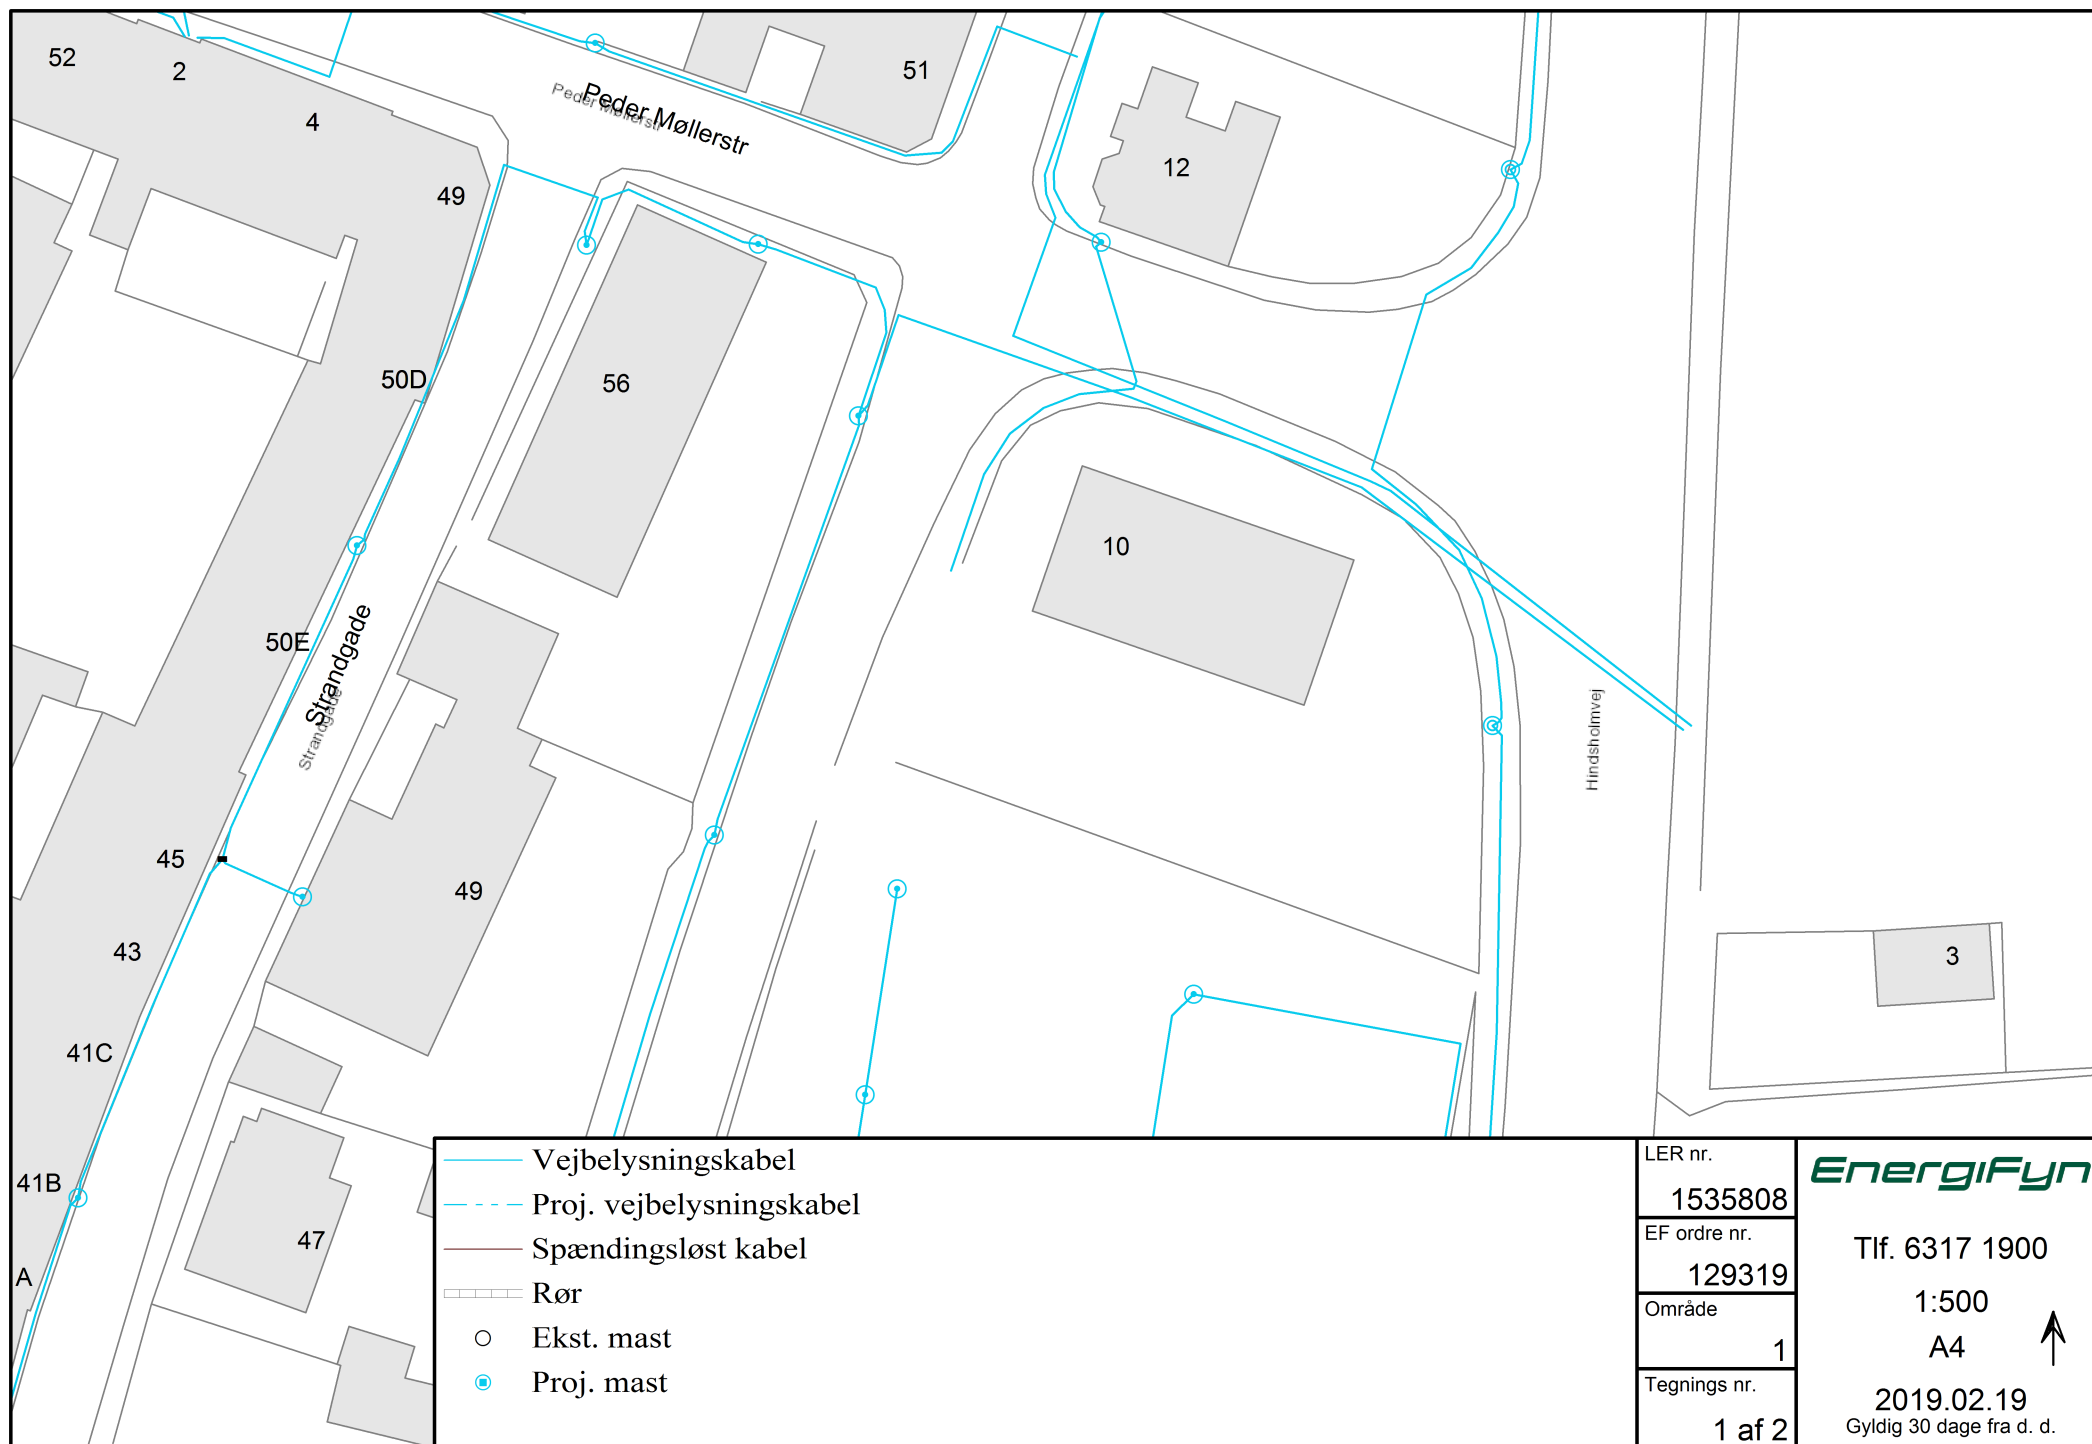


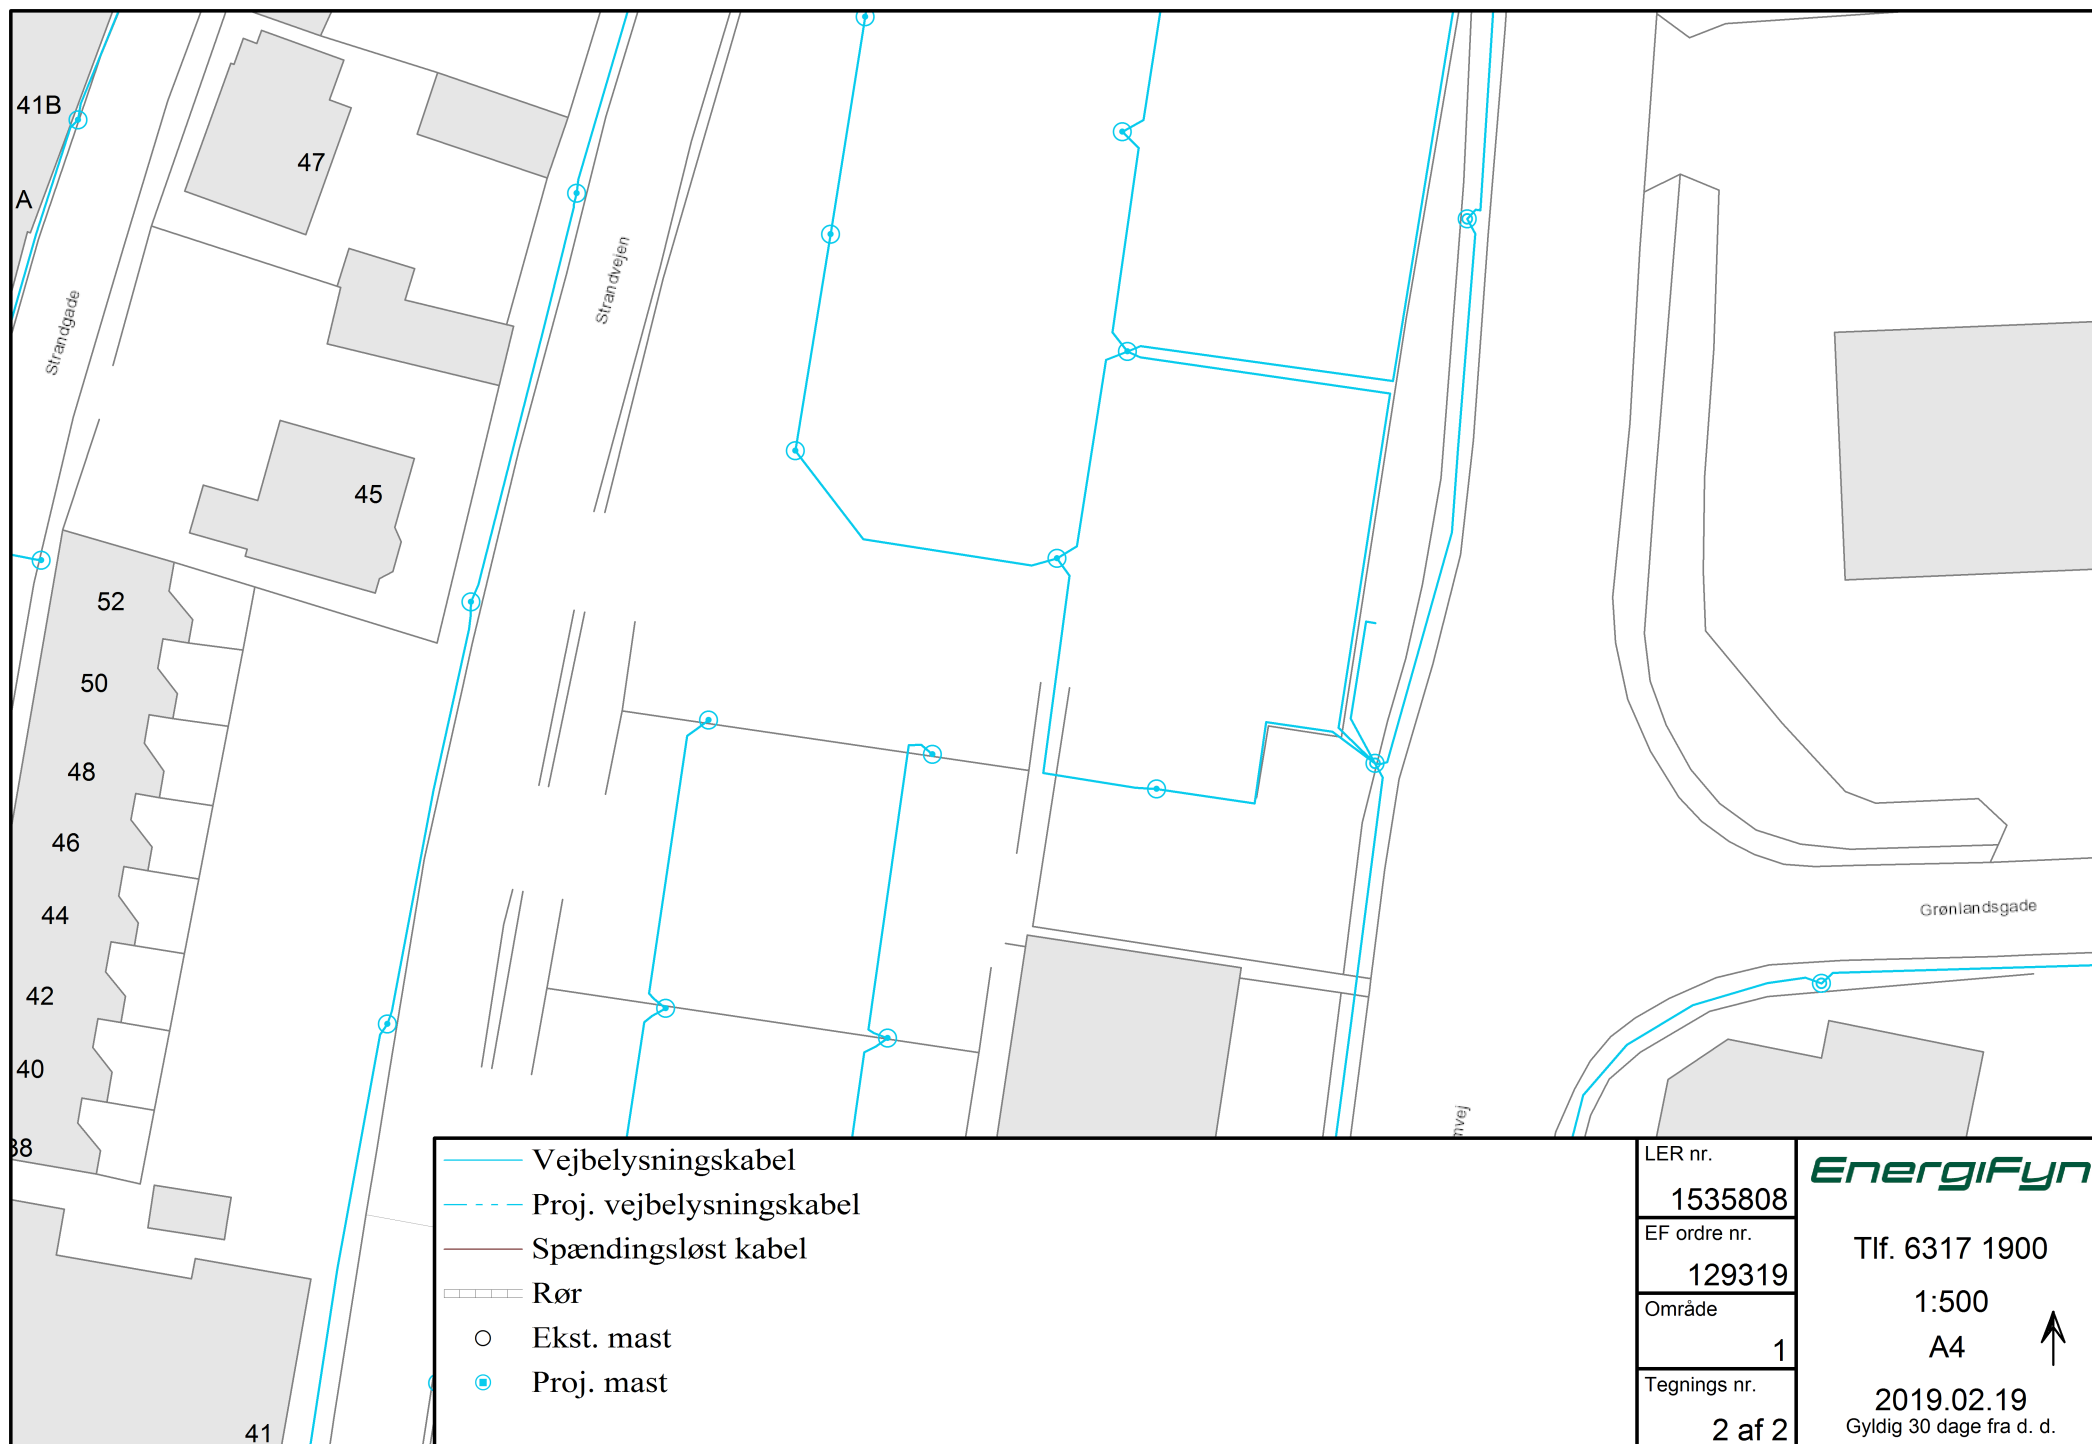

Kerteminde Forsyning

Signaturforklaring, spildevand

	Spildevandsledning
	Regnvandsledning
	Fællesledning
	Spildevandtrykledning
	Regnvandtrykledning
	Fælles trykledning
	Dræn ledning
	Ikke i brug
	Privat
	El
	Ukendt
	Spildevandsbrønd
	Regnvandsbrønd
	Fælles brønd
	Spildevand pumpestation
	Regnvand pumpestation

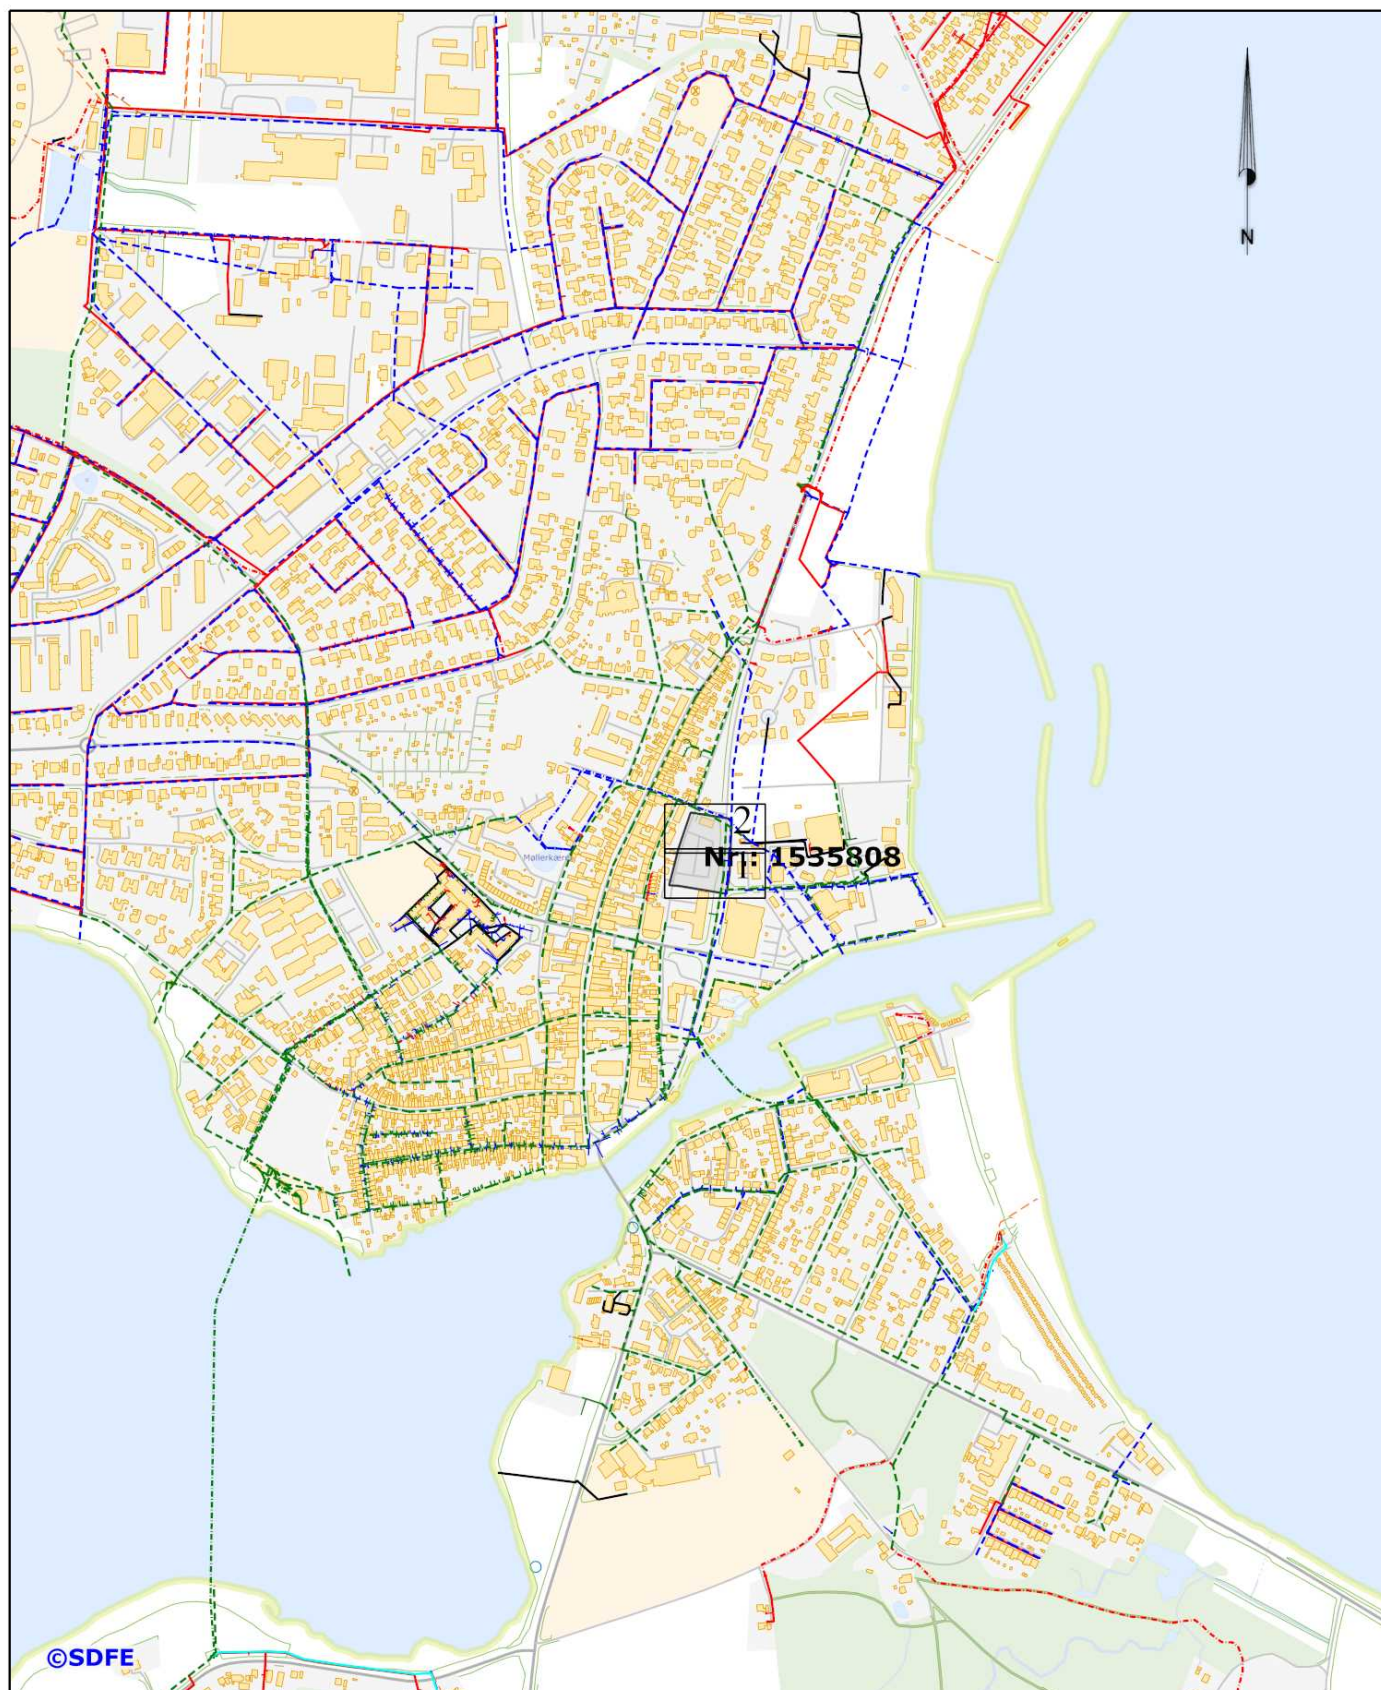

©SDFE

**Kerteminde
Forsyning**


0 m. 500 m. 1000 m.


Havneudvikling

Tegning ikke målfast

Dato:19-02-2019

Målforhold:1:10000

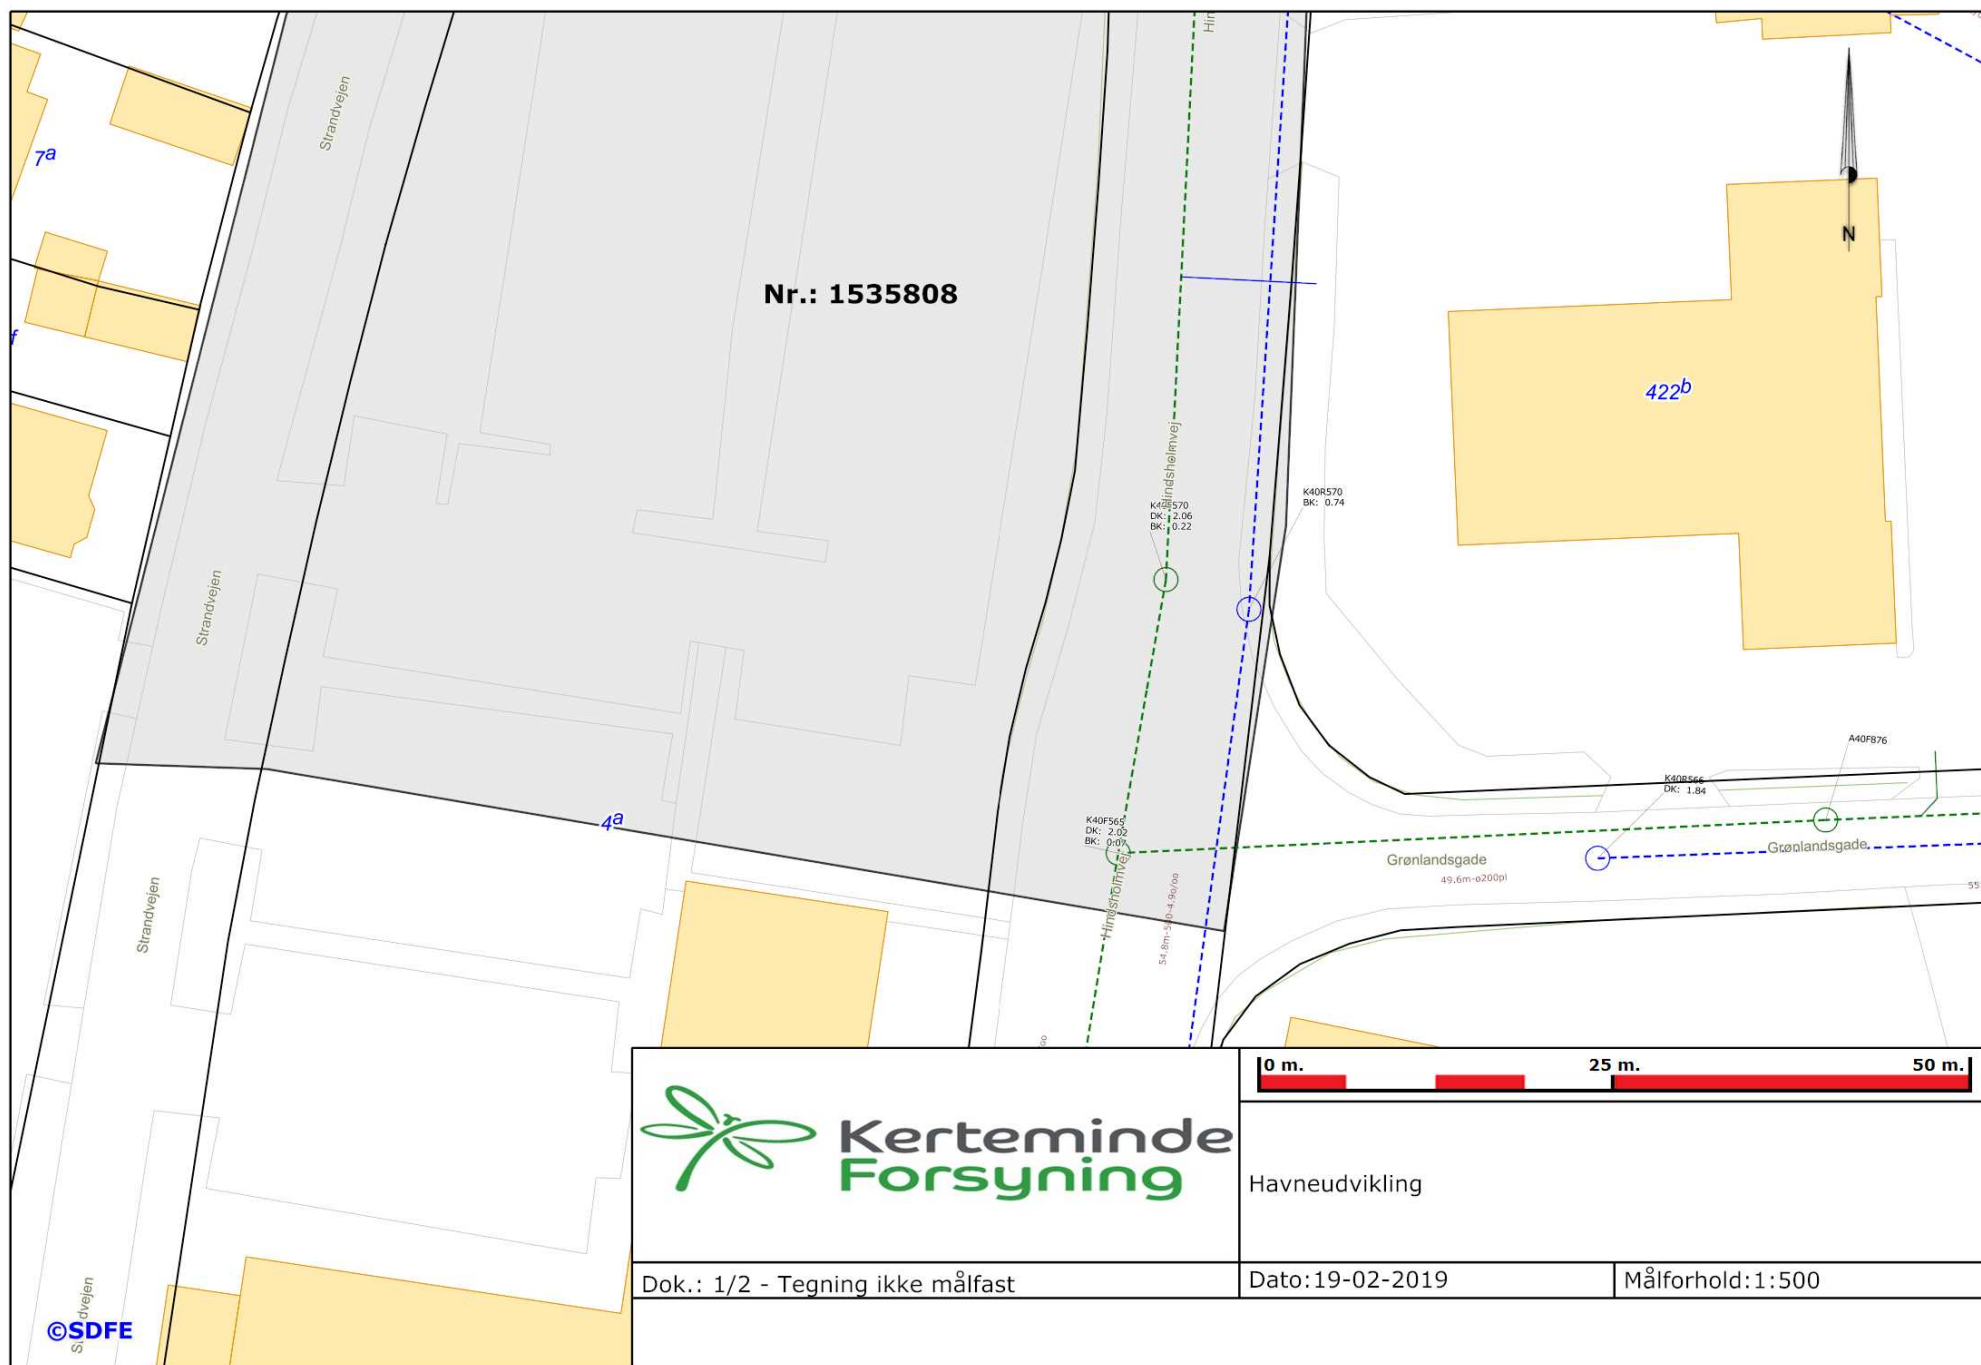

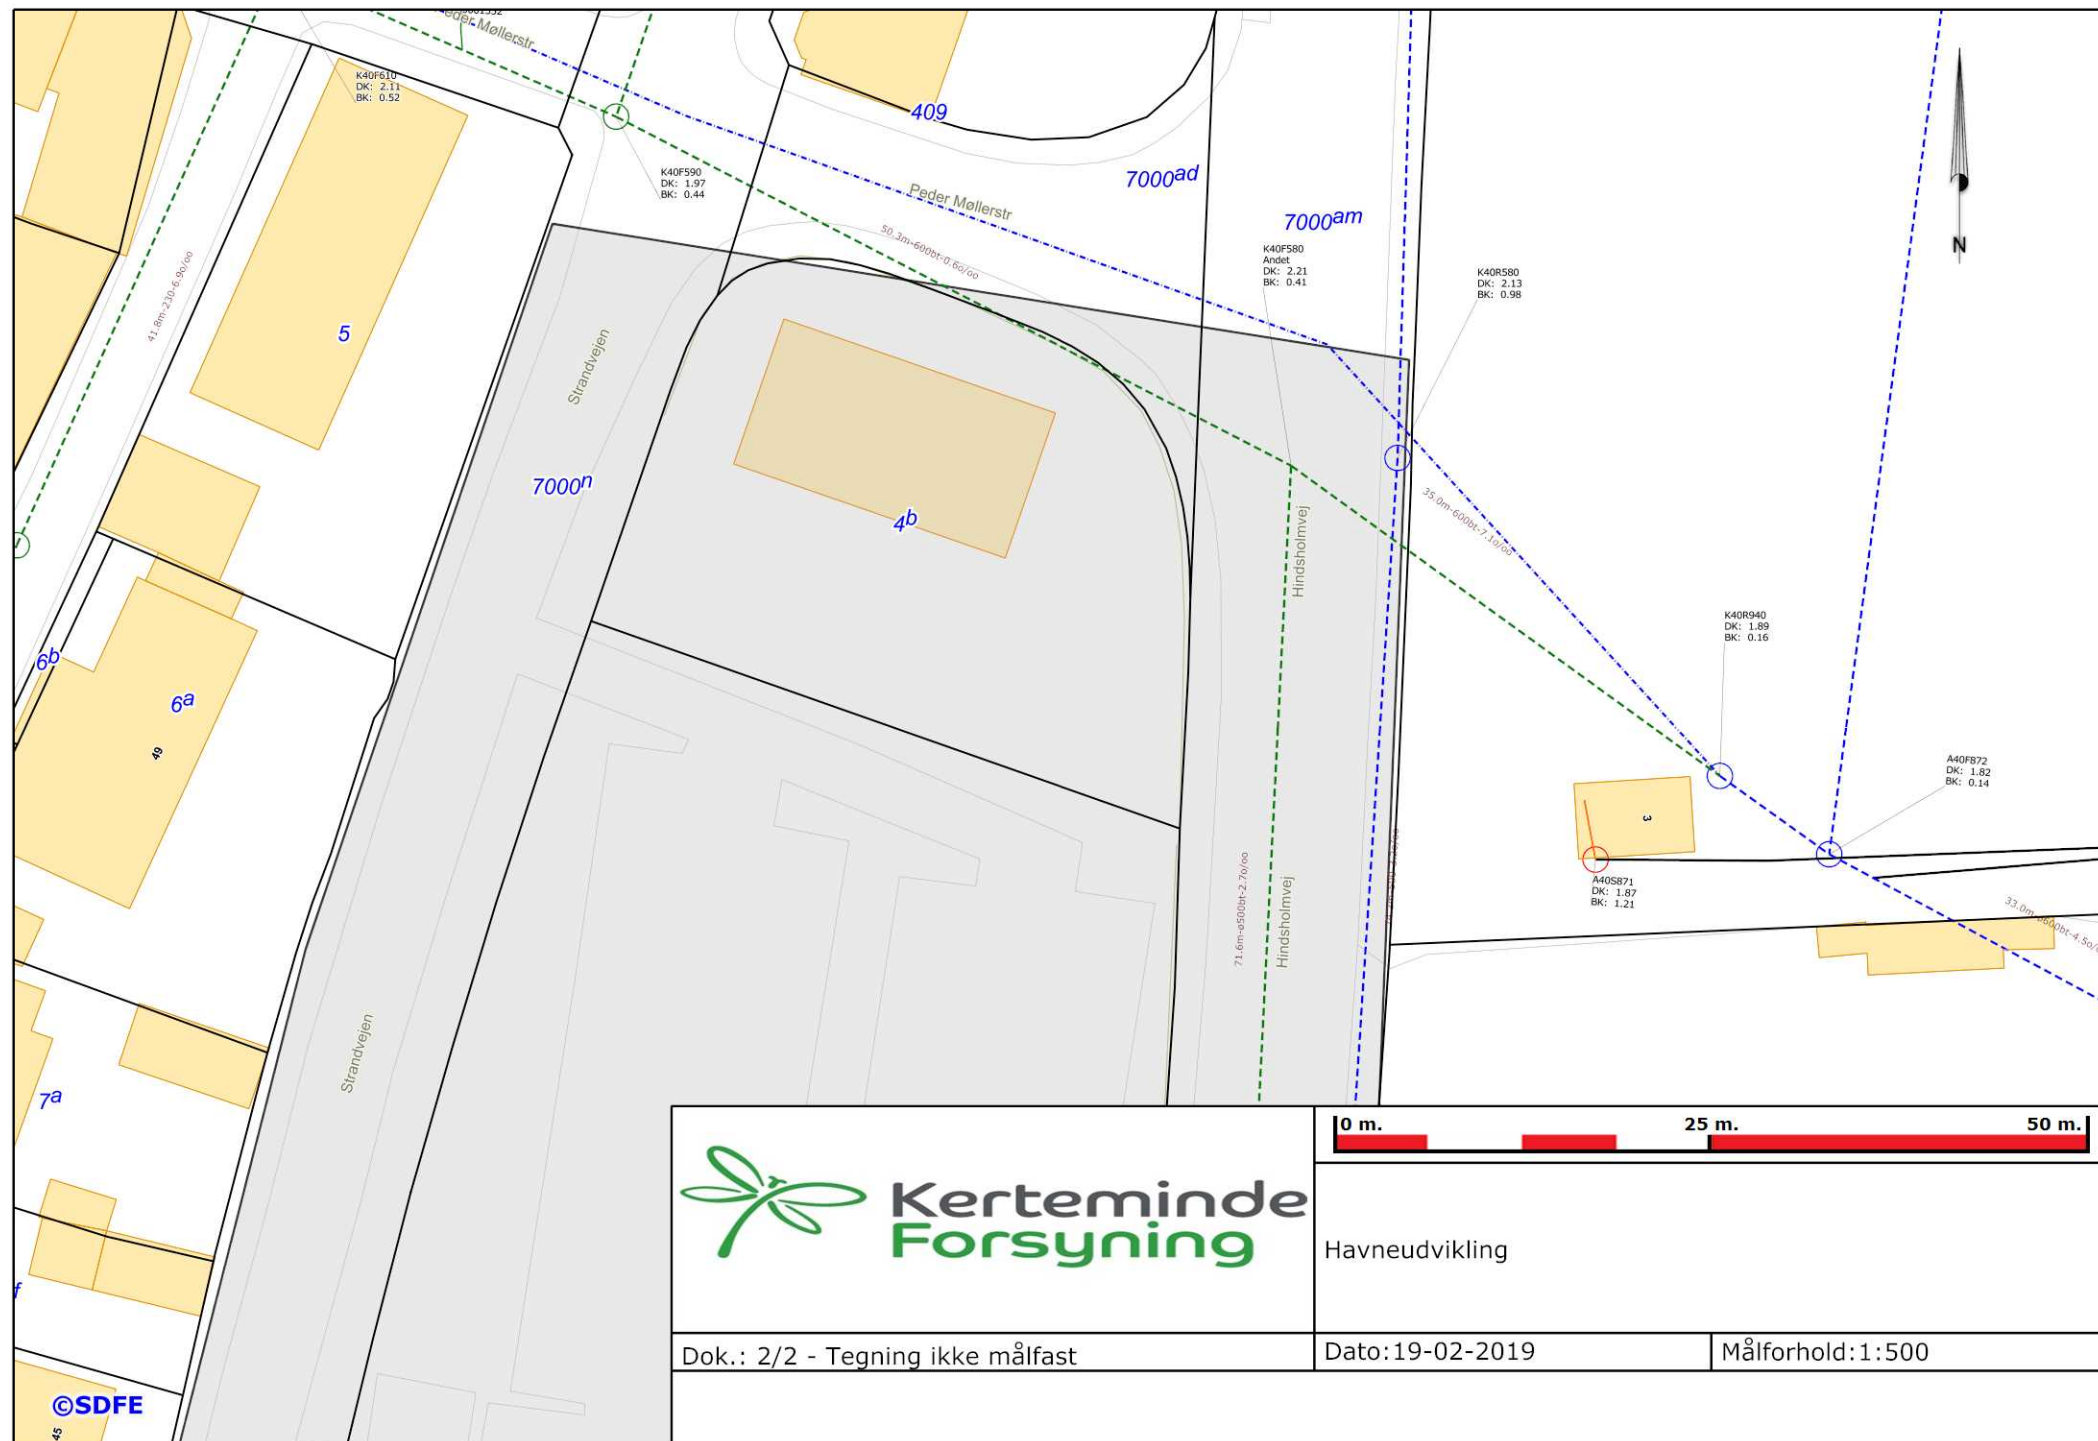


Signaturforklaring, vand:



Hovedledning og stikledninger, egen



Hovedledning og stikledninger, anden ledningsejer

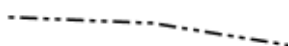

Råvandsledning



Ledning, ikke i brug (død)



Stophane



Skydeventil




Ventil, lukket



Ventil , ikke i brug (død)



**Kerteminde
Forsyning**

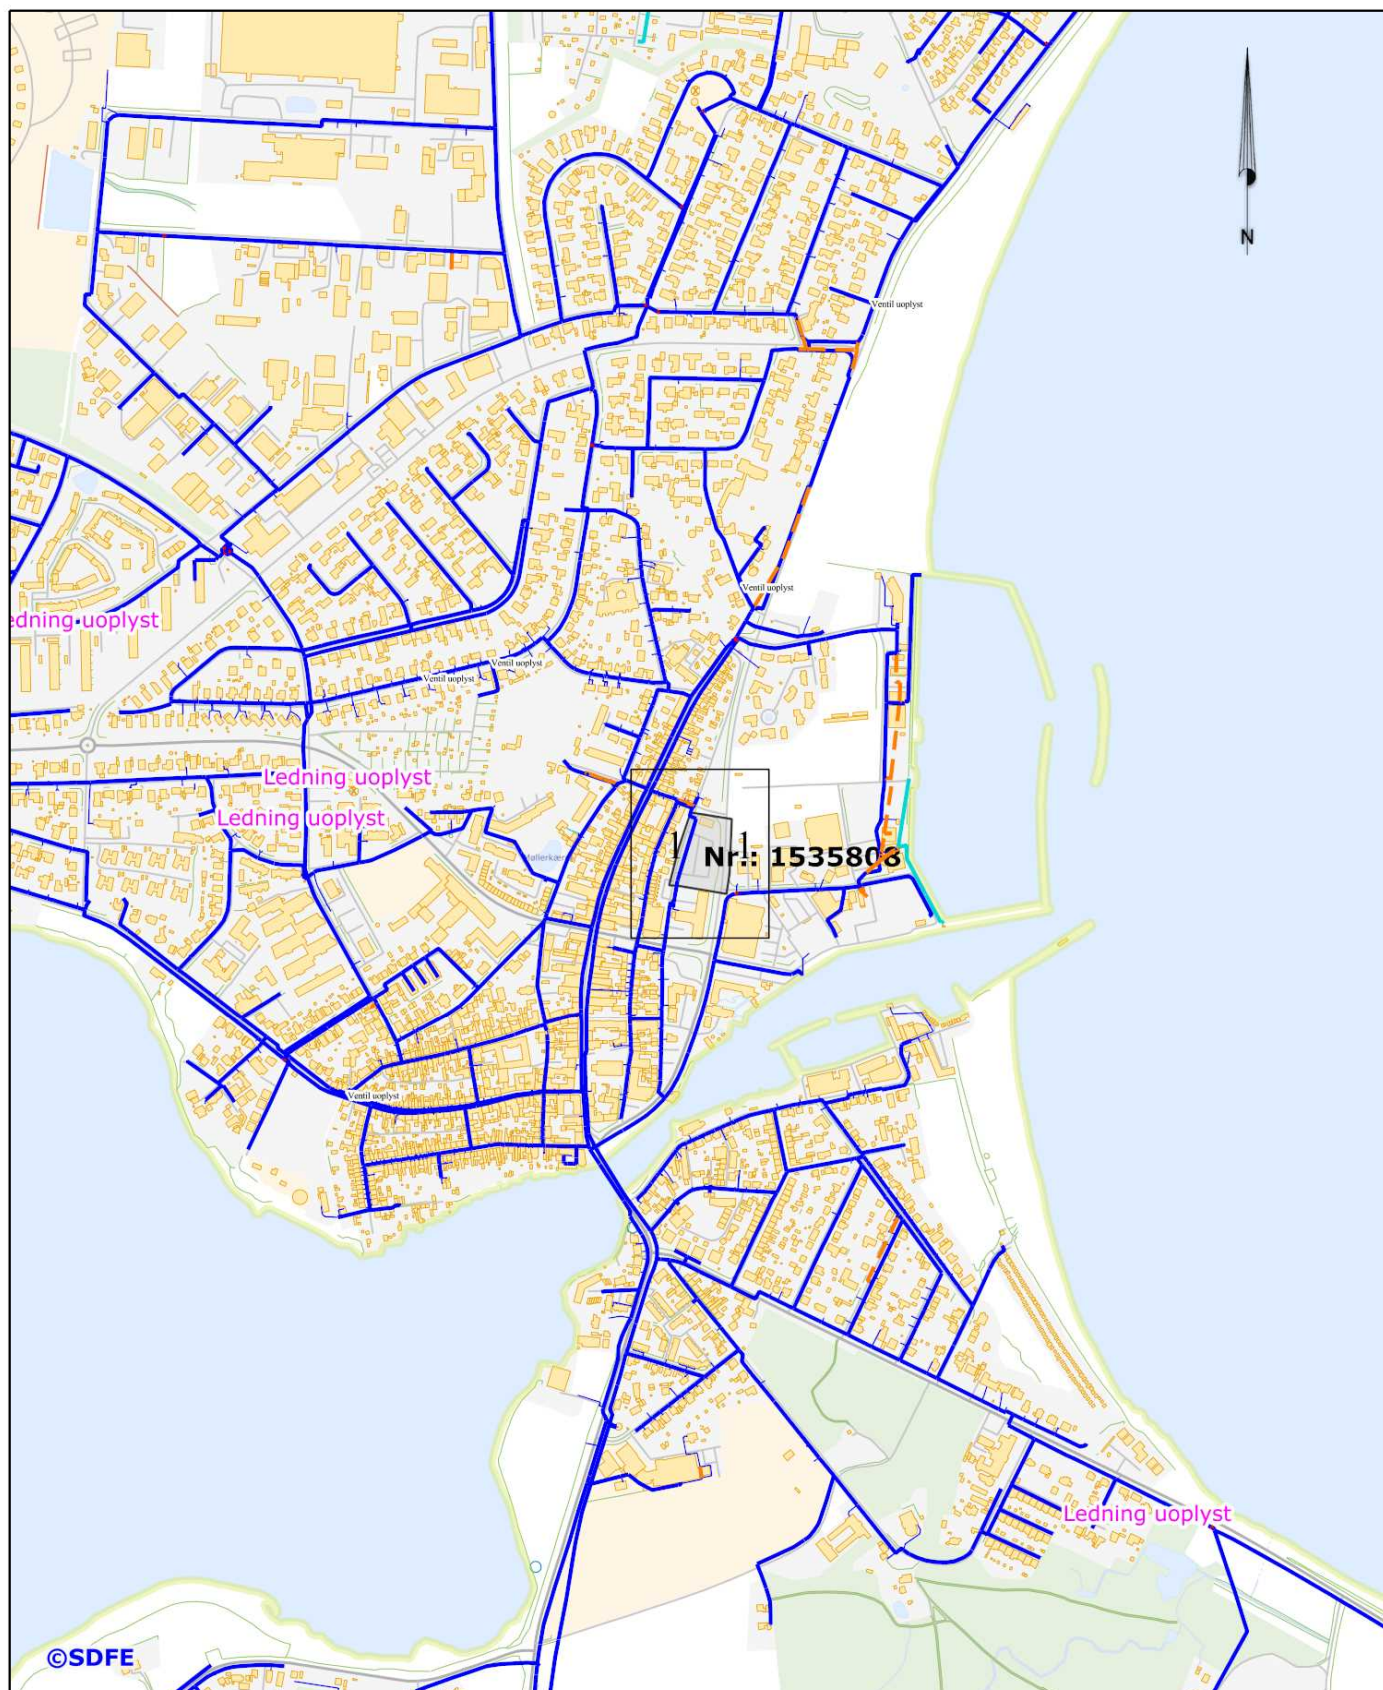


0 m. 500 m. 1000 m.

Havneudvikling

Tegning ikke målfast

Dato: 19-02-2019

Målforhold: 1:10000

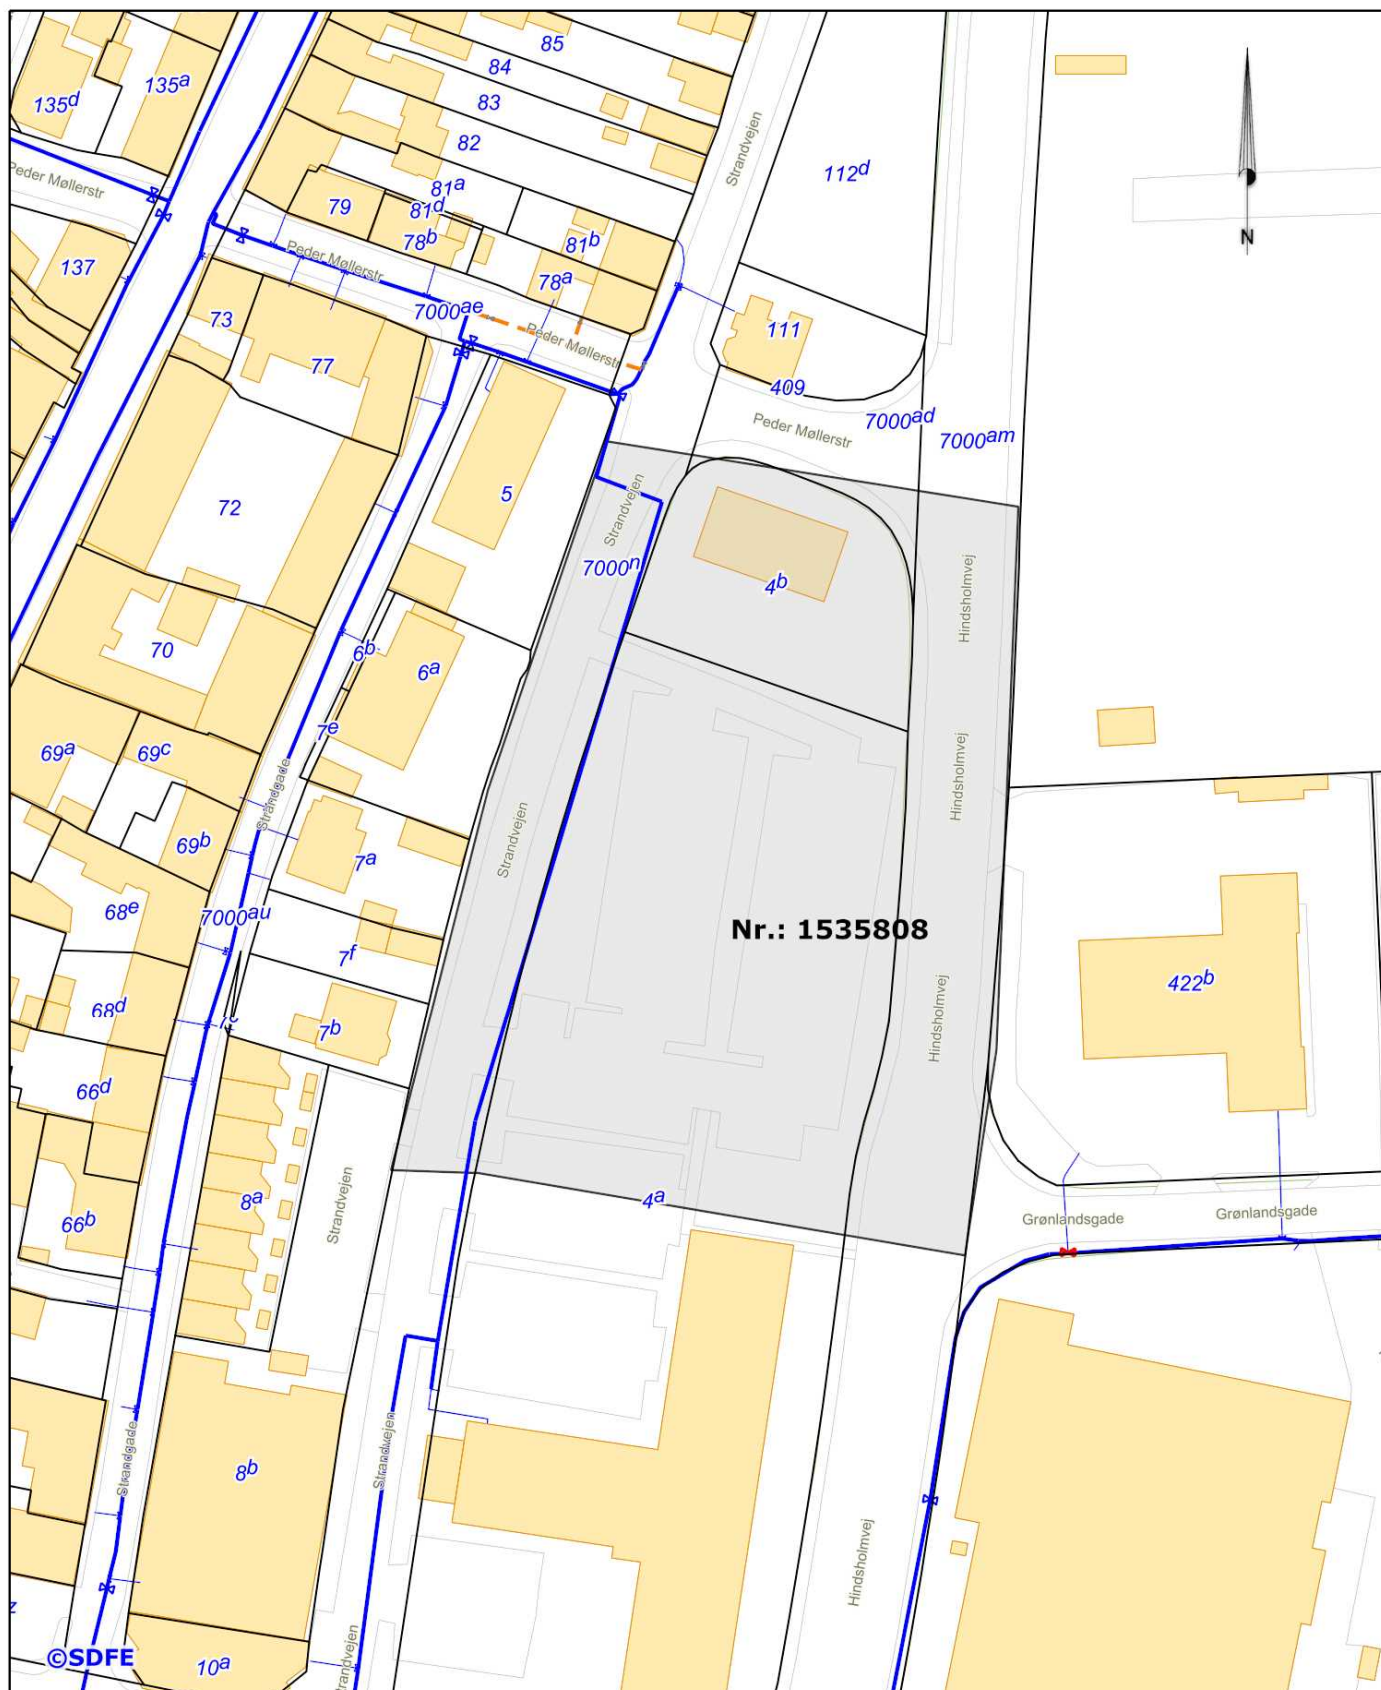

0 m. 50 m. 100 m.

Havneudvikling

Tegning ikke målfast

Dato: 19-02-2019


Målforhold: 1:1000

Kerteminde Forsyning Signaturforklaring, Varmeforsyning:

	Hovedledning
	Stikledning
	Ikke i brug
	Brøndventil
	Målerbrønd



Kerteminde
Forsyning

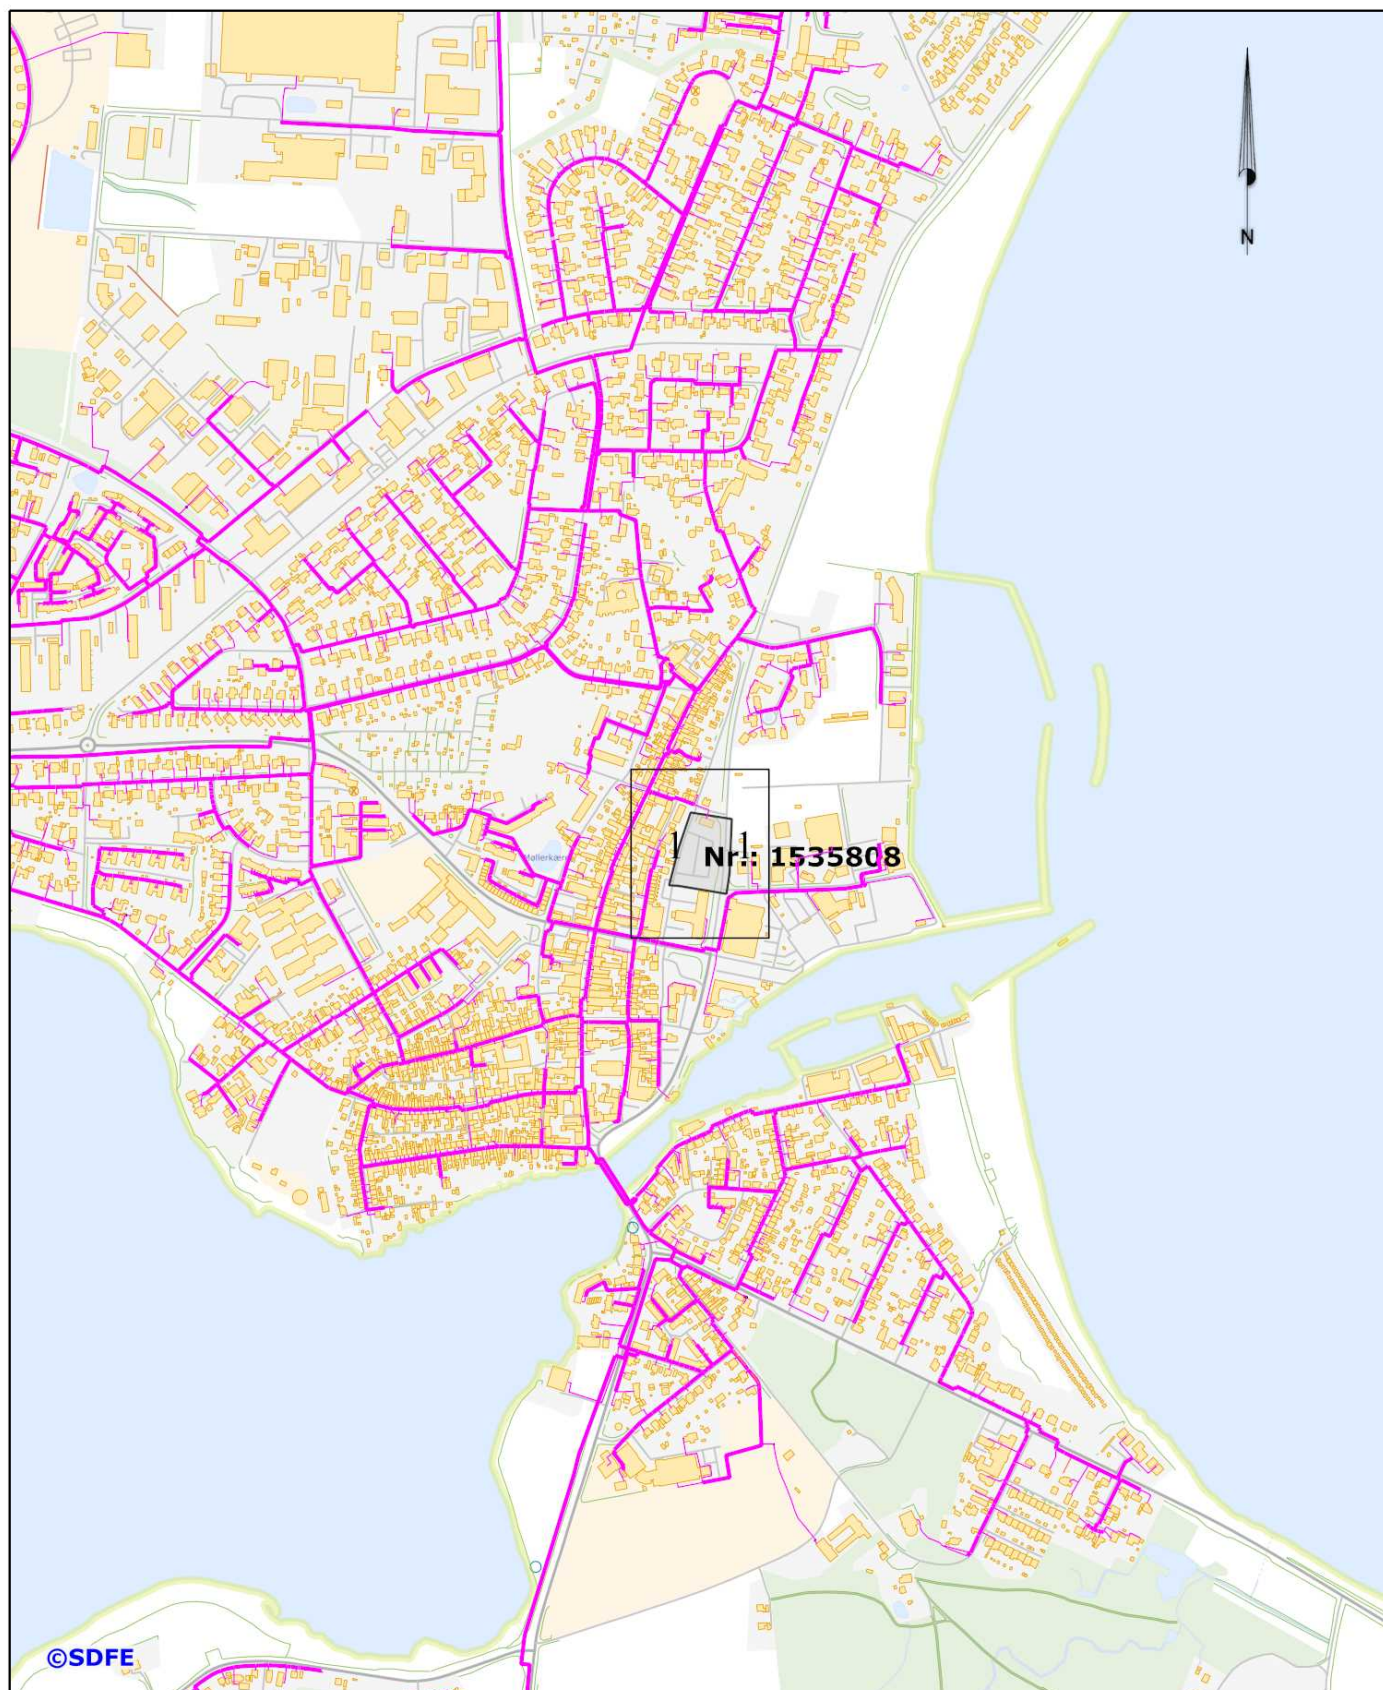

**Kerteminde
Forsyning**


0 m. 500 m. 1000 m.

Havneudvikling

Tegning ikke målfast

Dato: 19-02-2019

Målforhold: 1:10000

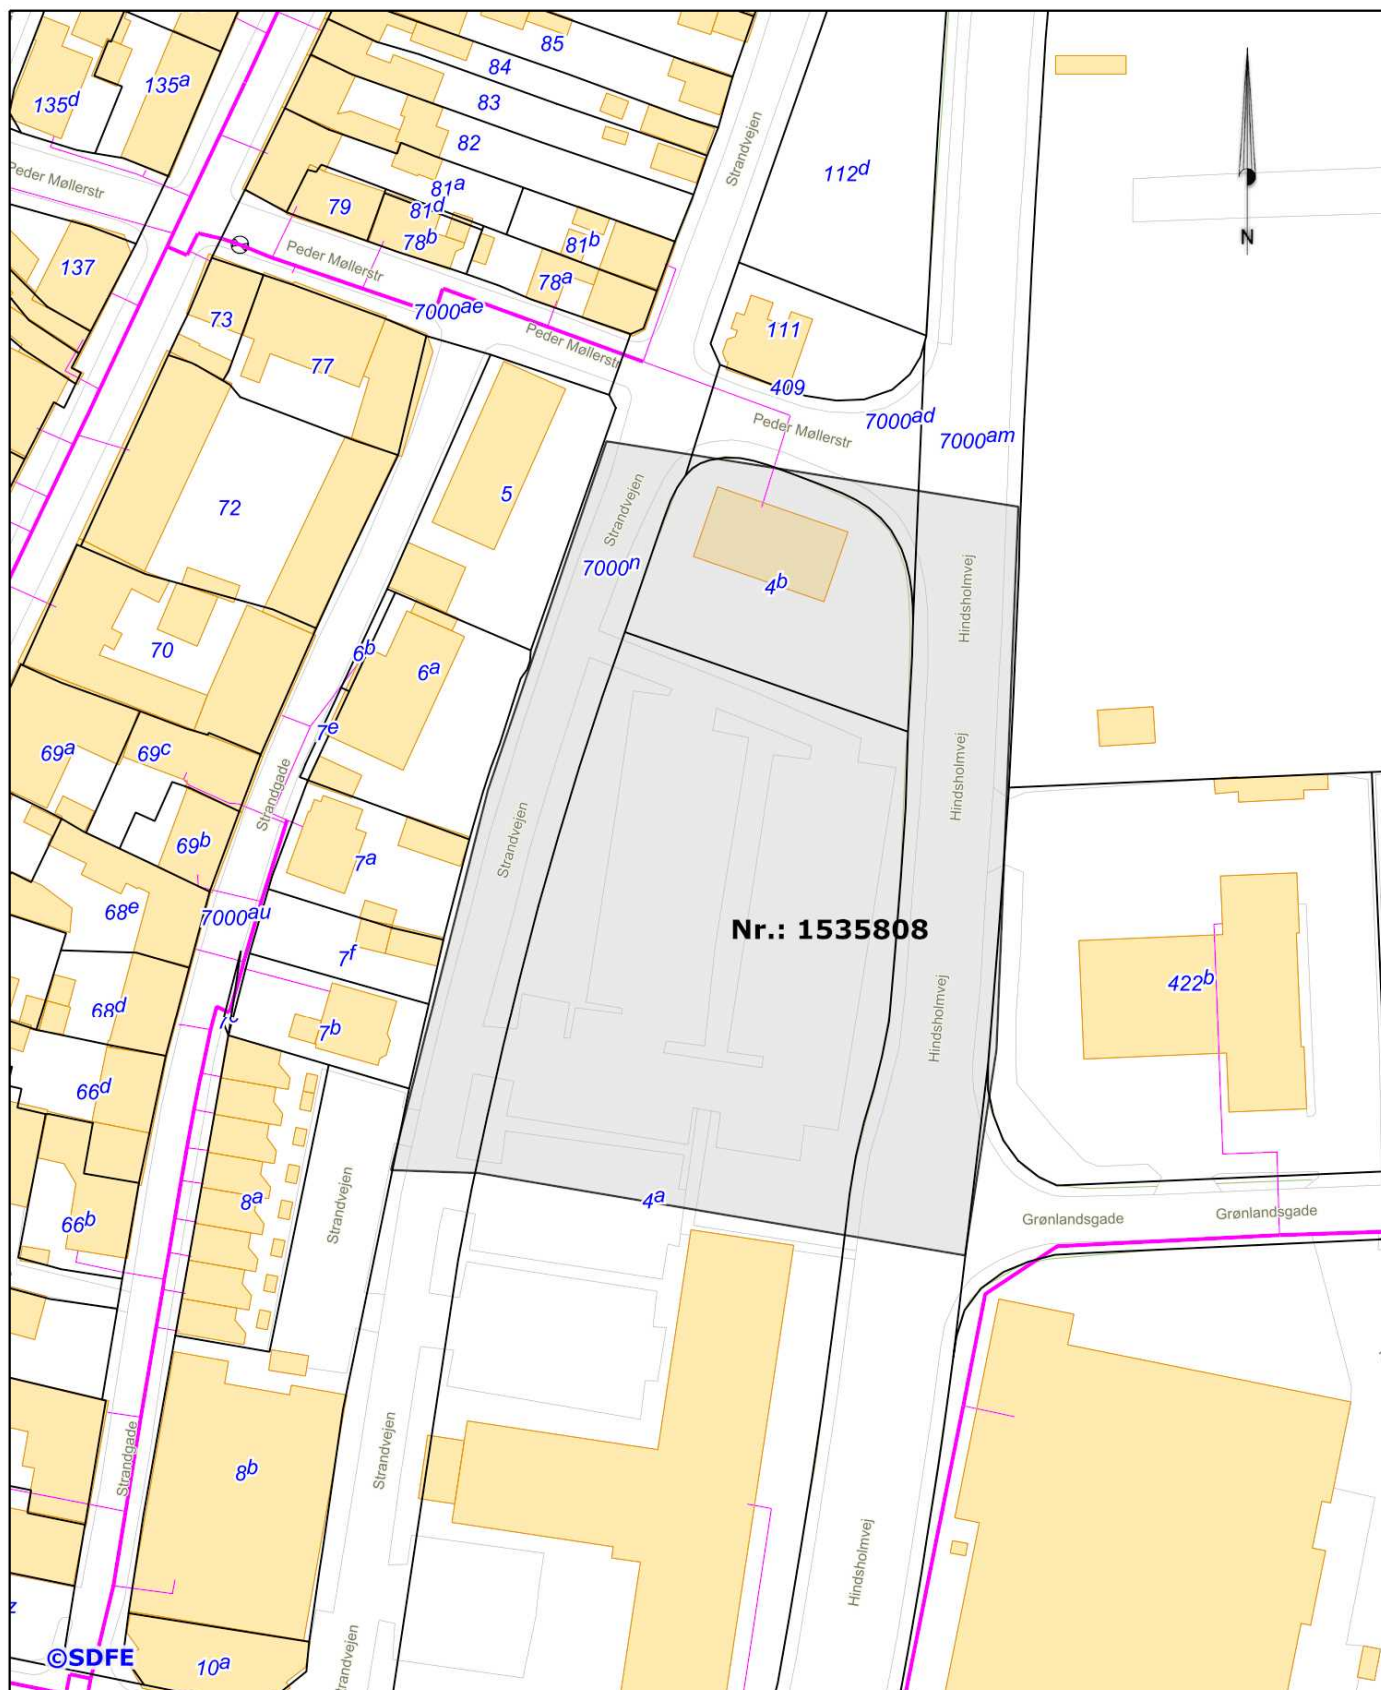


0 m. 50 m. 100 m.

Havneudvikling

Tegning ikke målfast

Dato: 19-02-2019

Målforhold: 1:1000

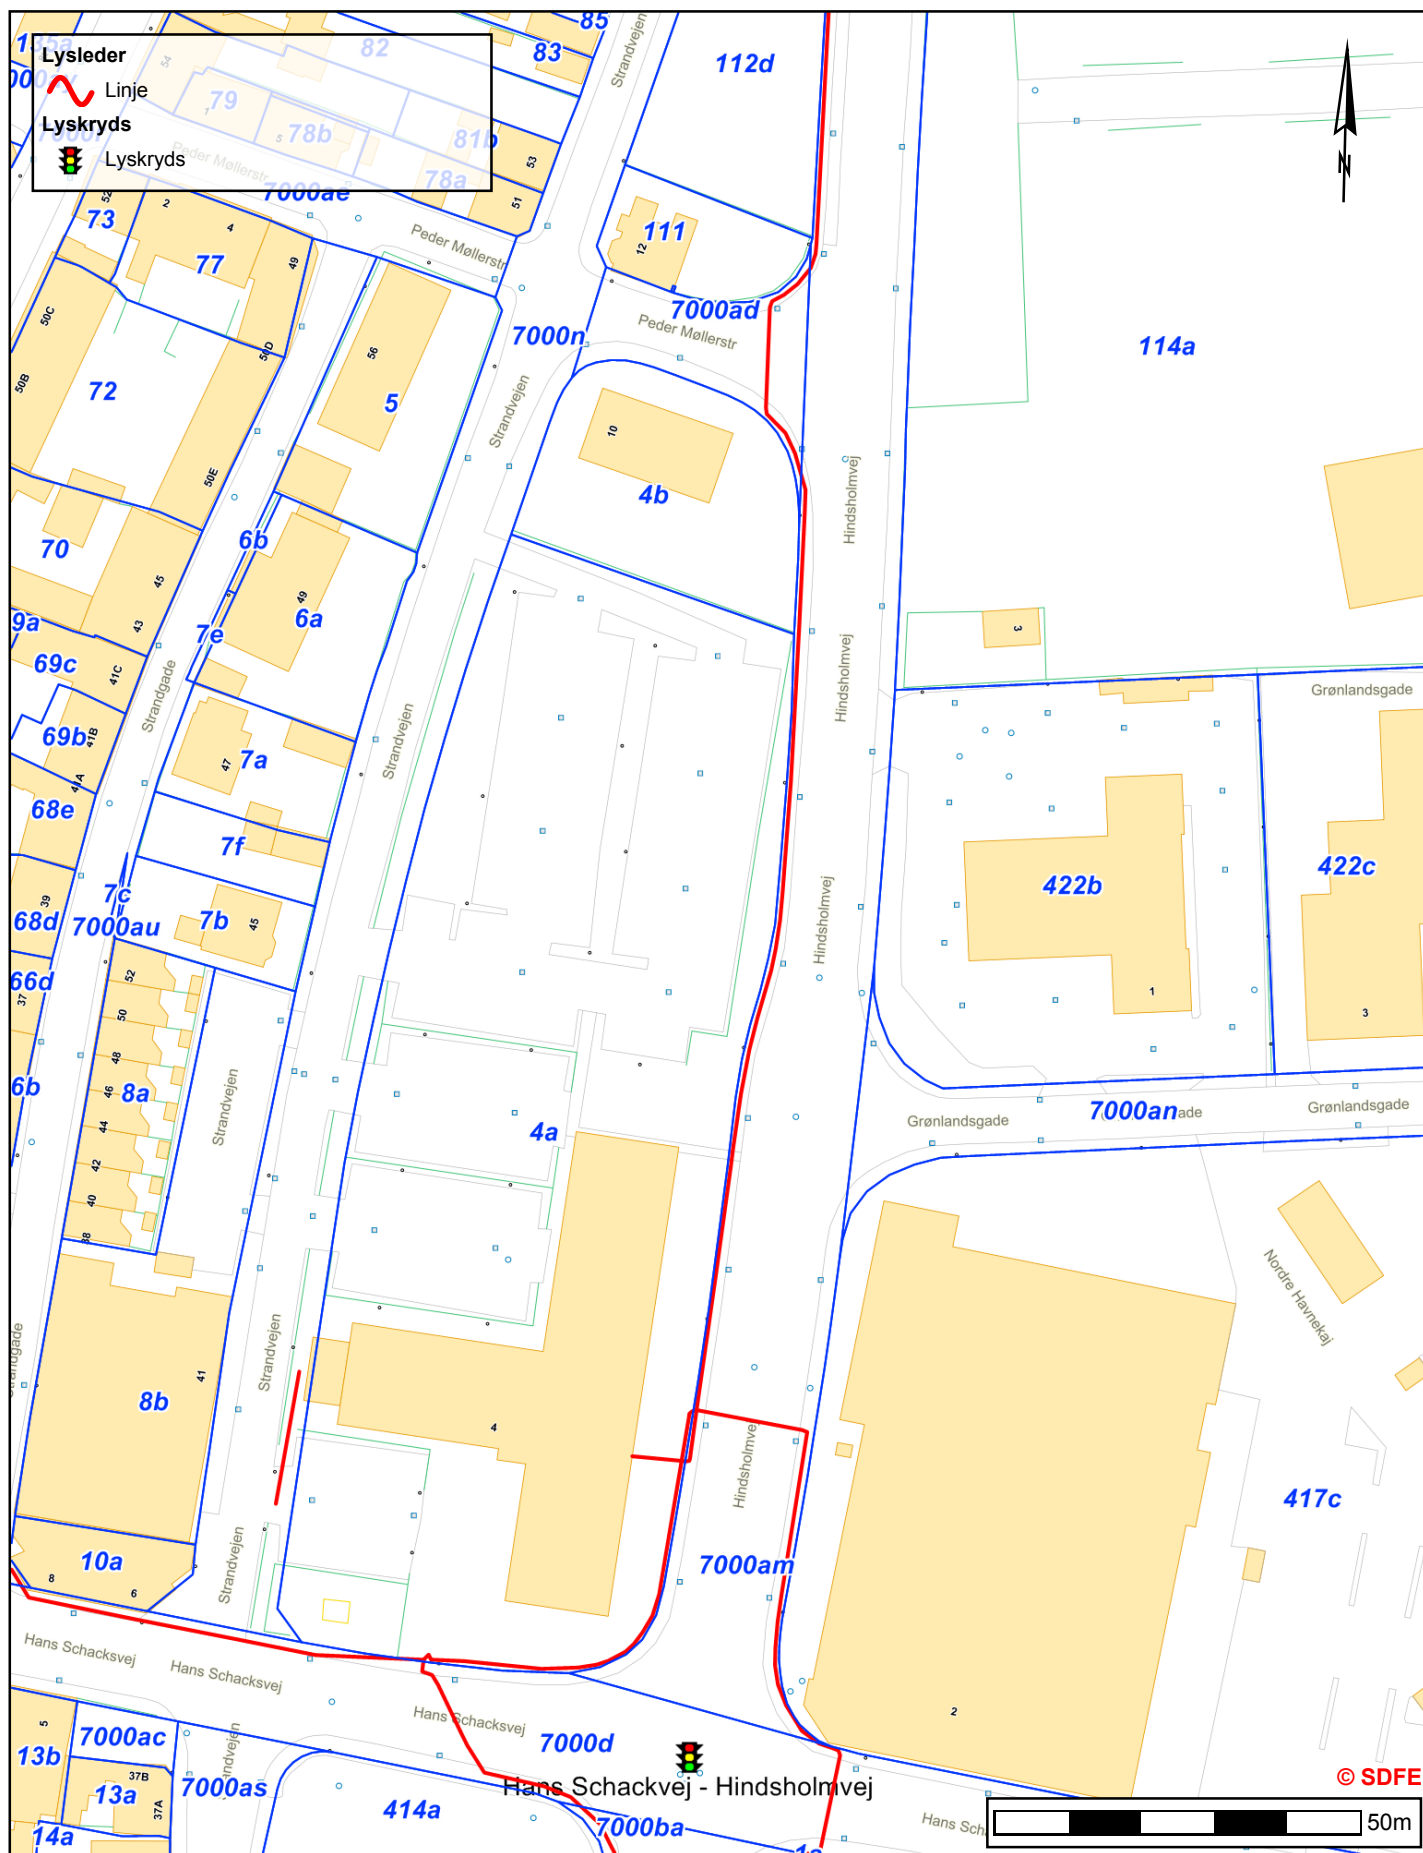

**Kerteminde
Kommune**

Havneudvikling, Strandvejen, Hindsholmvej, 5300...
Lyslederkabler og kabelplaner for signalanlæg

Tidspunkt: 19-02-2019 11:06:39
Udskrevet af: LHB
Målestoksforhold: 1:1000



Kerteminde kommune

20. februar 2019

T I L S E N D T E L E D N I N G S O P L Y S N I N G E R

Opgravningsadresse

Havneudviklingen , området ved Strandvejen

Dokumenter

1535808

Bemærk venligst

- De udleverede dokumenter er gyldige i 14 dage fra udleveringsdatoen.
- Nedlægningsdybden for Ravdex A/S elkabler er typisk 0,7 meter.
- Nedlægningsdybden for nef Fiber A/S bredbåndskabler er typisk 0,5 meter.
- Private stikledninger kan forefindes fremført til bygninger og boliger med videre samt under veje.
- Nærføring samt krydsninger af elkabler skal foretages som anvist i Stærkstrømsbekendtgørelsen.
- Ved ledningsbeskadigelse beder vi Dem uden ugrundet ophold orientere os herom.
- Ved arbejde nærmere end 1 meter fra elkabler skal der håndgraves.

Med venlig hilsen

Ravdex A/S

Lisbet Gram Hansen
Teknisk tegner


Tårupstrandvej 15 63 32 11 33
5300 Kerteminde ravdex@ravdex.dk CVR nr. 25 62 44 75

[LGH-LGH-2019-02-20-00044-00-LGH-LGH-2019-02-20.DOCX]



ravdex.dk

Side 1/1

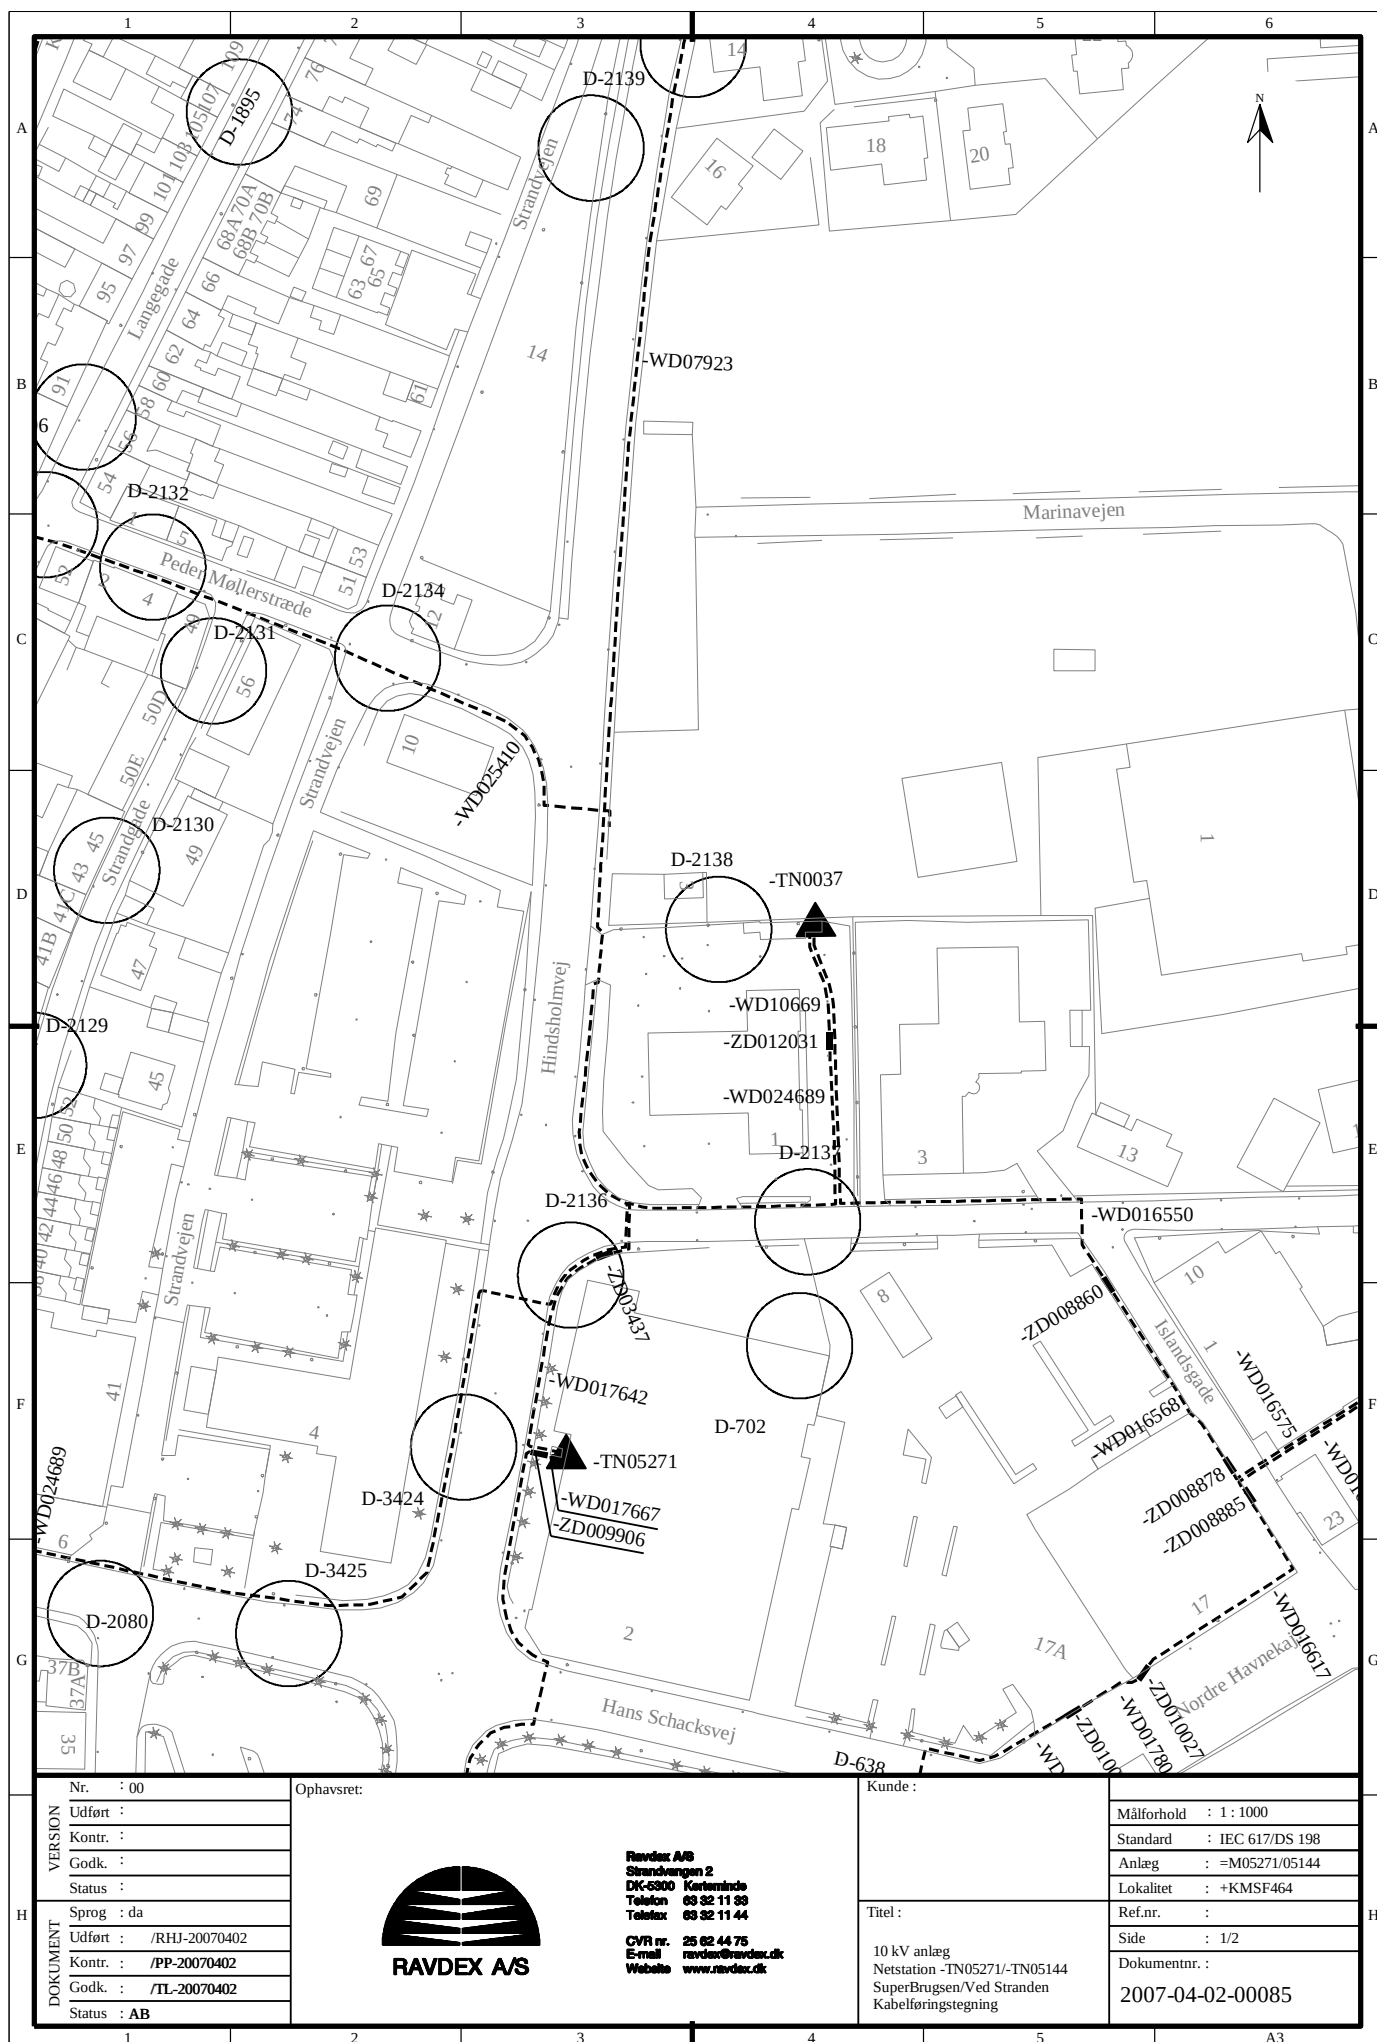

Nr. : 00

Ophavsret:

Kunde :

VERSION
 Udført :
 Kontr. :
 Godk. :
 Status :
 Sprog : da
 Udført : /RHJ-20070402
 Kontr. : /PP-20070402
 Godk. : /TL-20070402
 Status : AB



 DK-5300 Kerteminde
 Telefon 63 32 11 33
 Telefax 63 32 11 44

CVR nr. 25 62 44 75
E-mail ravdex@ravdex.dk
Website www.ravdex.dk

Titel :

10 kV anlæg
 Netstation -TN05271/-TN05144
 SuperBrugsen/Ved Stranden
 Kabelføringsstegning

Målforhold : 1 : 1000
 Standard : IEC 617/DS 198
 Anlæg : =M05271/05144
 Lokalitet : +KMSF464
 Ref.nr. :
 Side : 1/2
 Dokumentnr. :
 2007-04-02-00085



Betingelser for anvendelse af Nianets ledningsoplysninger

Gyldighedsperiode:	Ledningsoplysning er gældende i 30 dage fra og med den dato som er angivet på medsendte kort. Såfremt arbejdet udføres efter endt gyldighedsperiode skal der rekvireres nye ledningsoplysninger.
Kort:	På de udleverede kort er tracéet angivet med en streg – se signaturforklaring. I tracéet kan der være et eller flere rør og et eller flere lyslederkabler.
Rendedybde:	Gravet tracé – langs vej placeres rør og lyslederkabler normalt i en dybde af 0,40 m til 1,20 m. Boret tracé – der henvises til de udleverede kort. I forhold til både gravet - og boret tracé kan der forekomme mindre afvigelser, f.eks. hvor der er foretaget overfladeregulering. Der kan derfor ikke regnes med risikofri gravedybde.
Sikkerhedsafstand:	Der skal regnes med en sikkerhedsafstand på 0,50 m rundt om tracéet. Indenfor sikkerhedsafstanden må der kun benyttes håndskovl til frigravning af tracéet.
Kabelpåvisning:	I tvivlstilfælde kan tracéet påvises på gravestedet, hvis der rettes henvendelse herom senest 3 arbejdsdage før arbejdet påbegyndes. Påvisning vil normalt resultere i en regning, da Nianet, som udgangspunkt, tager sig betalt for påvisningen. Kun i de situationer, hvor Nianets kort er mangelfulde, vil der kunne ske en påvisning, hvor omkostningerne afholdes af Nianet.
Beskadigelse:	Hvis der under gravearbejdet sker skader på rør eller lyslederkabler, eller der er formodning herom, skal Nianet omgående kontaktes på: Helpdesk/NOC på tlf.: 70 20 87 30
Borerapporter:	Borerapporter udleveres ikke automatisk men kan, såfremt de forefindes, rekvireres på ledningsoplysninger@nianet.dk husk at angive LER graveforespørgsel nummer. Der kan kun rekvireres borerapporter i tracéer som er indmålt (farve sort) – se signaturforklaring.
Indmålingsdata - asbuilt:	Indmålingsdata er vedhæftet i digitalt .dxf format i tre forskellige koordinatsystemer.
Vej- og baggrundsdata:	Er vejledende og bør ikke anvendes som indmålingsreference.

Se signaturforklaring på næste side.

Signaturforklaring:

	Kabel tracé(gravet) - indmålt
	Kabel tracé(styret underboring/raketskud) - indmålt
	Vejledende kabel tracé(gravet) – ikke indmålt
	Vejledende kabel tracé(styret underboring/raketskud) – ikke indmålt
	Vejledende kabel tracé - planlagt
	Vejledende kabel tracé(gravet) – anden tracéejer
	Vejledende kabel tracé(styret underboring/raketskud) – anden tracéejere
	Brønd
	Skab
 0.50 m	Nedlægningsdybde
	Tracé knude med indhold

I tracéer af typen *Vejledende kabel tracé - anden tracéejer* (farve lysegrøn) har Nianet enten rør eller kabler i tracéet men er ikke tracéejer. I disse tilfælde skal der søges ledningsoplysninger hos pågældende tracéejer.

Fremsendt mail, kort og denne skrivelse skal forefindes på arbejdspladsen.



Ledningsoplysning vedr. LER-nummer 1535808

Oversigtskort


Fremstillet: 20/02/2019

Skala: 1:10000



nianet

Ejby Industrivej 1
2600 Glostrup
Telefon: +45 38 40 70 00
Fax: +45 38 40 71 00

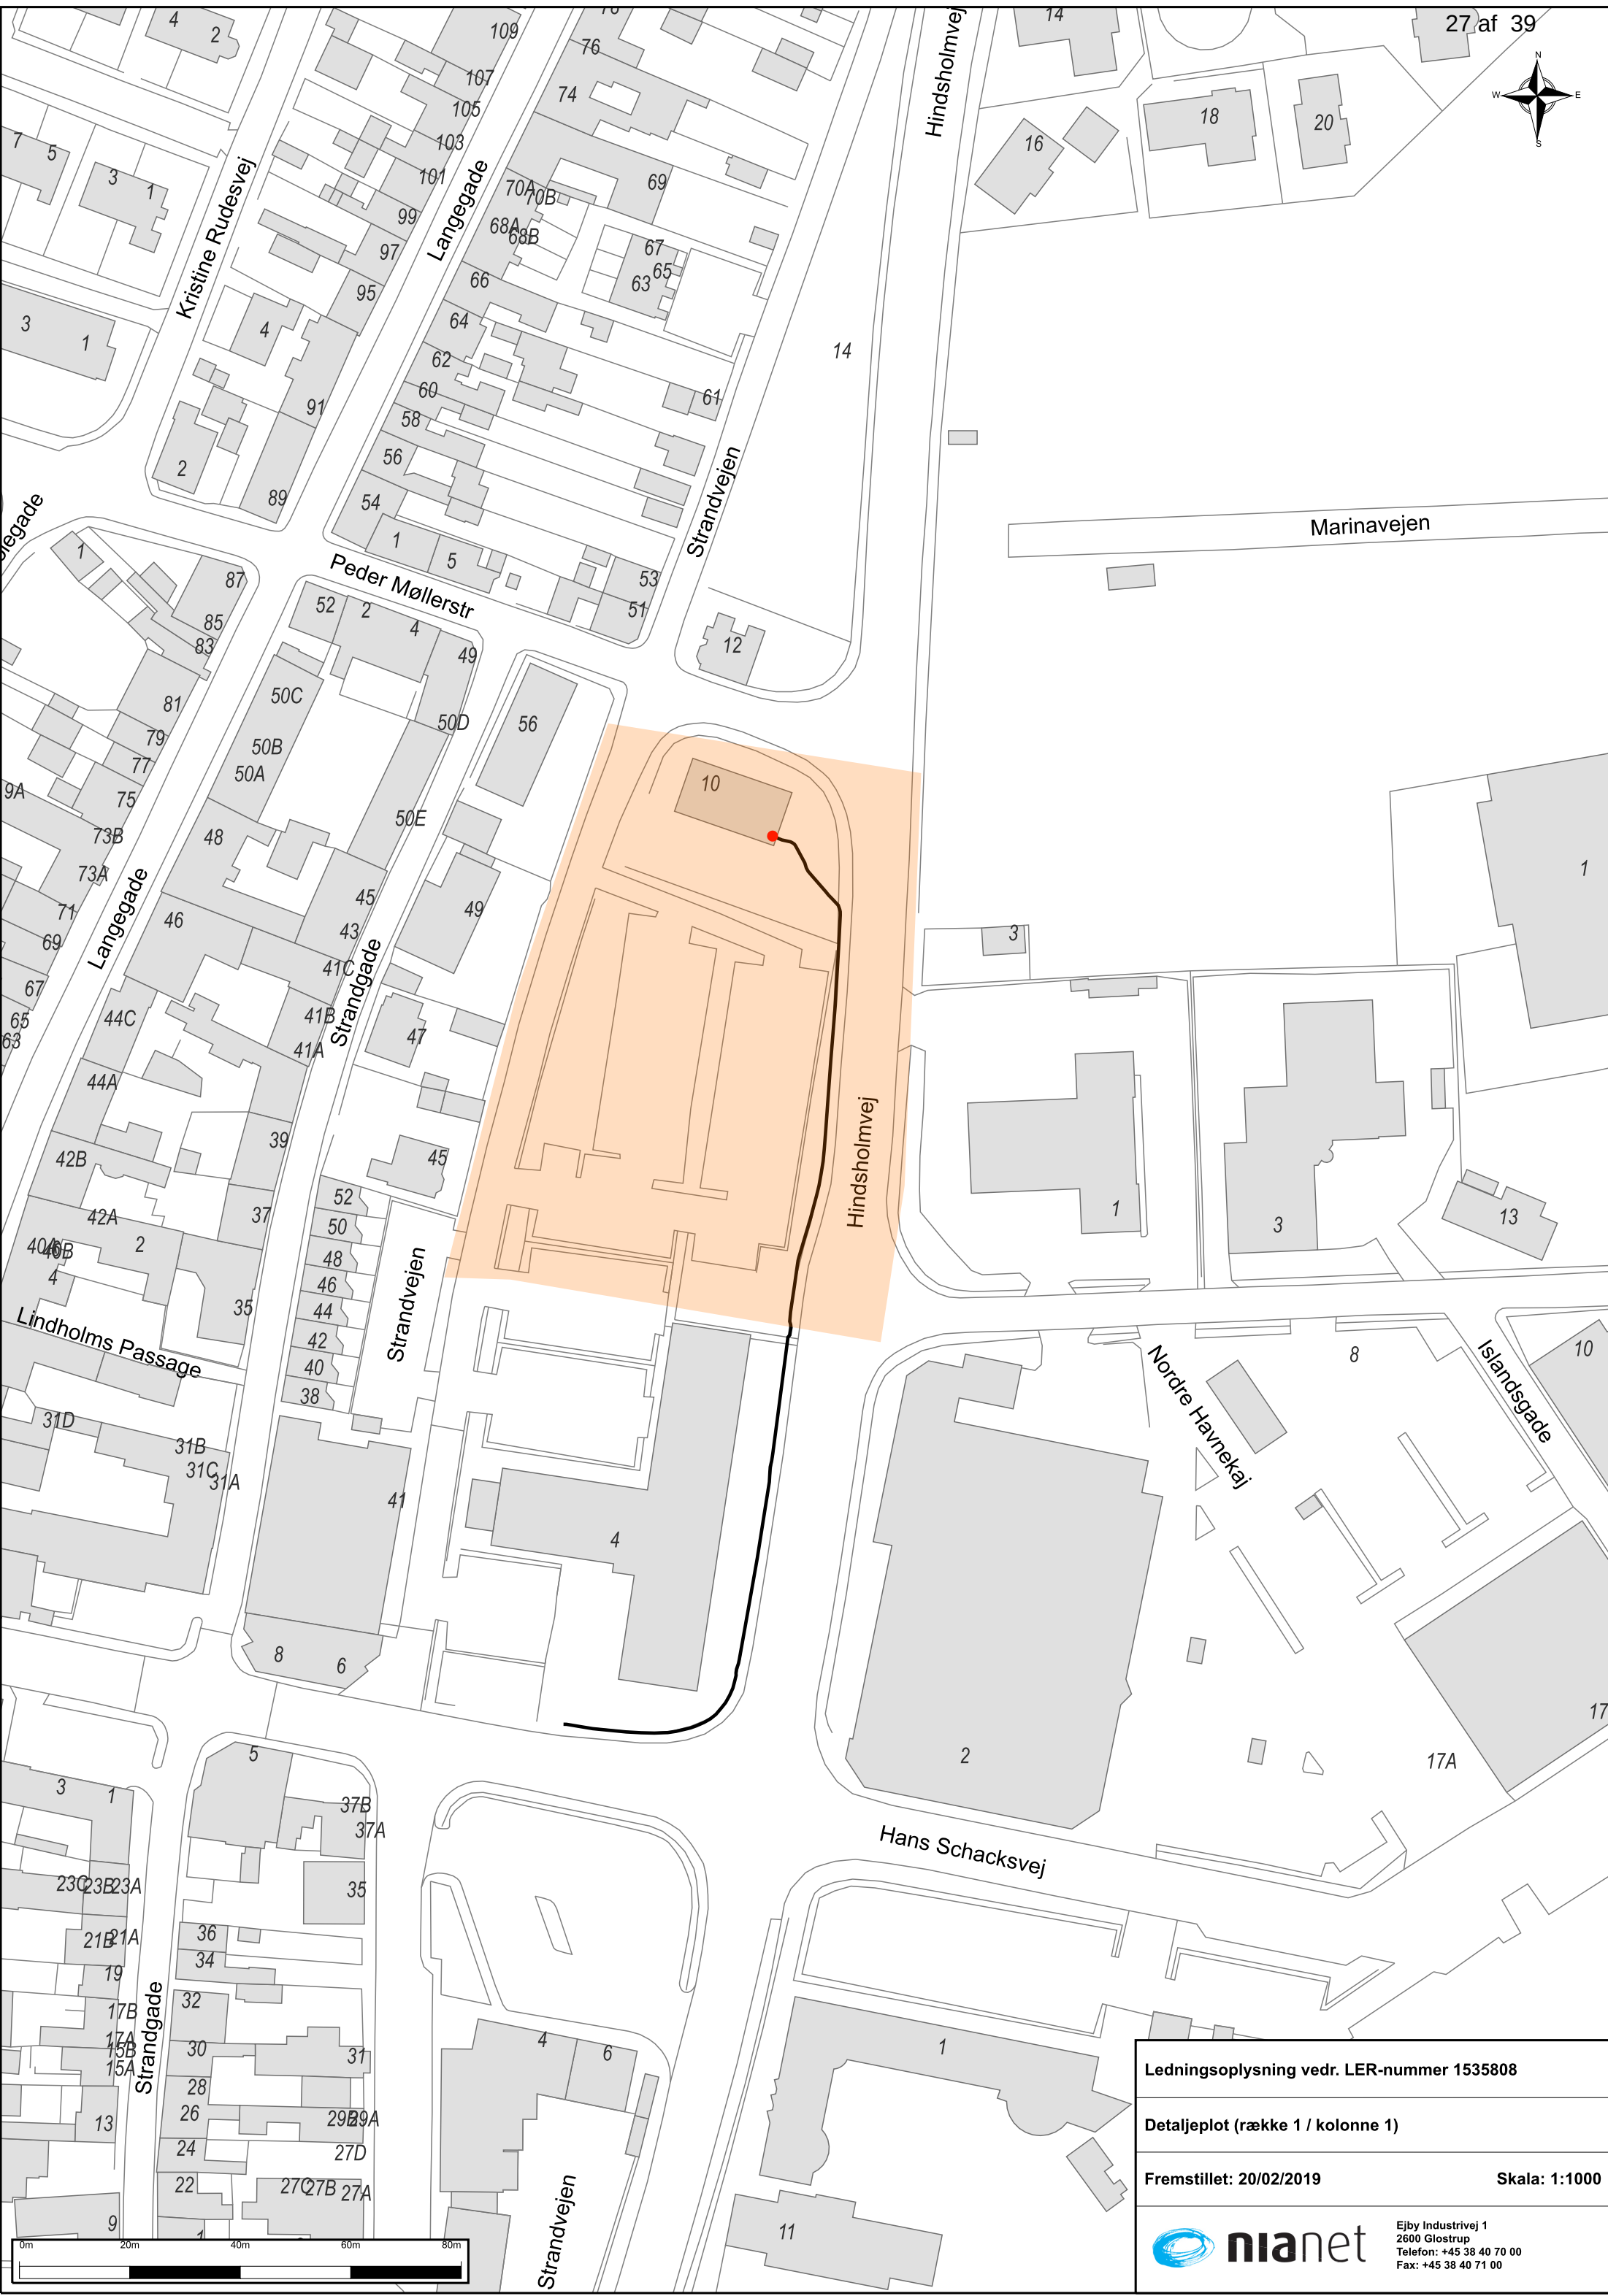

Ledningsoplysning vedr. LER-nummer 1535808	
Detaljeplot (række 1 / kolonne 1)	
Fremstillet: 20/02/2019	Skala: 1:1000
 Ejby Industrivej 1 2600 Glostrup Telefon: +45 38 40 70 00 Fax: +45 38 40 71 00	

Stofa A/S
Slet Parkvej 5-7
8310 Tranbjerg

Tel. +45 75 18 88 98
Email. ler_stofa@stofa.dk
www.stofa.dk

Ledningsoplysninger – Stofa A/S

Mange tak for din henvendelse. Vi sender hermed de forespurgte ledningsoplysninger. Tegningerne du har modtaget viser Stofas Fiber og Coax anlæg. Bemærk, at de indtegnede ledninger ikke er målfaste, men udelukkende retningsgivende.

Har du planer om at grave?

Skal du grave i **nærheden** af vores anlæg er det vigtigt, at du kontakter os, hvis du ønsker påvisning af ledninger. Ligger ledningerne i det væsentlige, som det fremgår af ledningsoplysningerne, koster det et gebyr på **995,00** kroner plus moms per gang, som vi kører ud for påvisning af ledninger. Inden påvisning af ledninger rekvireres forudsættes det, at der er foretaget prøvegravning.

OBS! Der skal holdes en respektafstand, ved gravning, på min 1 meter, på hver side af ledningen. Der skal håndgraves indenfor denne afstand.

Ledningspåvisning skal bestilles senest 5 arbejdsdage før gravestart på fiber-coaxplanlaegning@stofa.dk

Er skaden sket. Kontakt os hurtigst muligt på Telefon: 88 20 83 44

Hvis du har beskadiget Stofa's ledninger, er det vigtigt, at du kontakter os, så vi hurtigst muligt kan få udbedret skaden. Vær opmærksom på, at du aldrig må kikke direkte i enderne af et kabel, men bør afdække dem med f.eks. tape.

Rende dybde

Dybde for nedgravede ledninger er som udgangspunkt 45 cm. Hvor der efterfølgende er sket vejforlægning eller andet gravearbejde, kan dybden variere.

Vi gør opmærksom på, at varierende dybder og manglende advarselsbånd - efter gældende retspraksis - ikke kan anvendes som begrundelse for manglende ansvar for graveskader.

Til Graveaktør

Er du graveaktør, har du pligt til at søge LER oplysninger på www.ler.dk inden opstart af gravearbejde. Det er også dit ansvar, at tegninger i farver og følgebrev forefindes, når der arbejdes og er tilgængelig på arbejdsstedet.

Gyldighed af tegninger

Hvis der går mere end én måned, fra tegningerne er lavet, til gravearbejdet begynder, kan der være sket ændringer på ledningsnettet. I så fald skal du bestille nye tegninger. Datoen kan ses på tegningerne.

Har du spørgsmål til dette brev, er du meget velkommen til at kontakte os på 75 18 88 98 – så hjælper vi dig videre.

Med venlig hilsen
Stofa A/S – ledningsoplysning
Email: ler_stofa@stofa.dk

Stofa A/S
Slet Parkvej 5-7
8310 Tranbjerg

Tel. +45 75 18 88 98
Email. ler_stofa@stofa.dk
www.stofa.dk

Signaturer for Stofas ledningsanlæg

Hvis der opstår tvivl, eller hvis du har behov for uddybende forklaring, skal du kontakte Stofa.


Hvis ledningen skal påvises i marken, skal denne ydelse rekvireres med 5 dages varsel på fiber-coaxplanlaegning@stofa.dk

Signaturer

- OpmaaltGpsPunkt
- OpmaaltFIBERLinie
- Aktivfiber
- Aktivtrace
- == Roer
- Indmalt_fibertrace
- Aktive_fiberror
- FORDELINGSNET
- == STYRET_UNDERBORING

Har du spørgsmål, er du velkommen til at kontakte os.

Med venlig hilsen
Stofa A/S – ledningsoplysning
Email: ler_stofa@stofa.dk

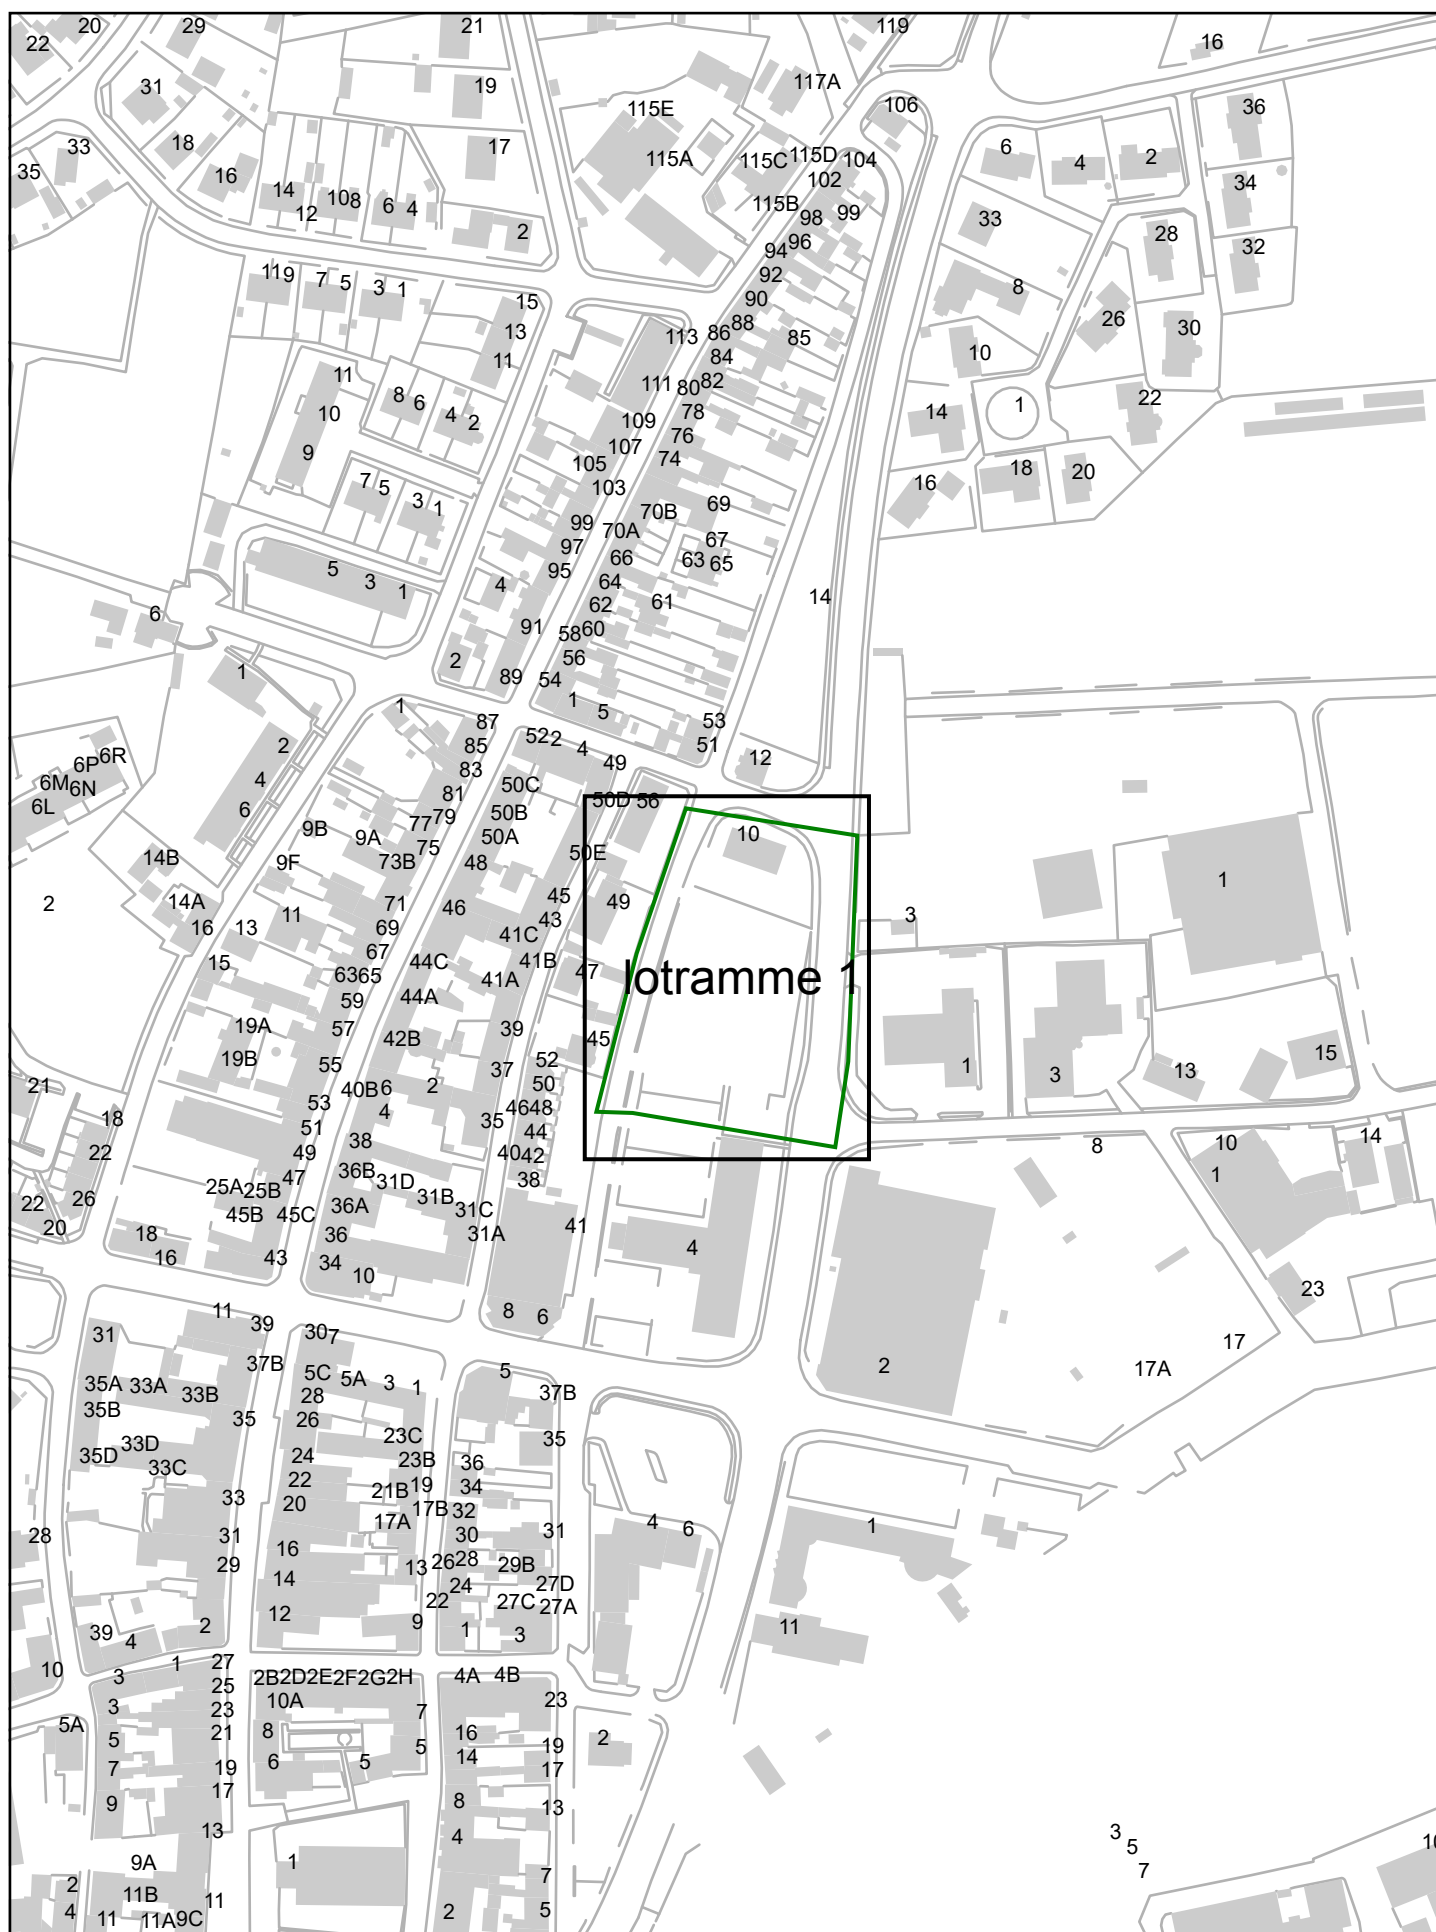


Oversigtskort for LER-udlevering fra:

Stofa:

Slet Parkvej 5-7, 8310 Tranbjerg
Tlf. 75 18 88 98

www.stofa.dk
ler_stofa@stofa.dk

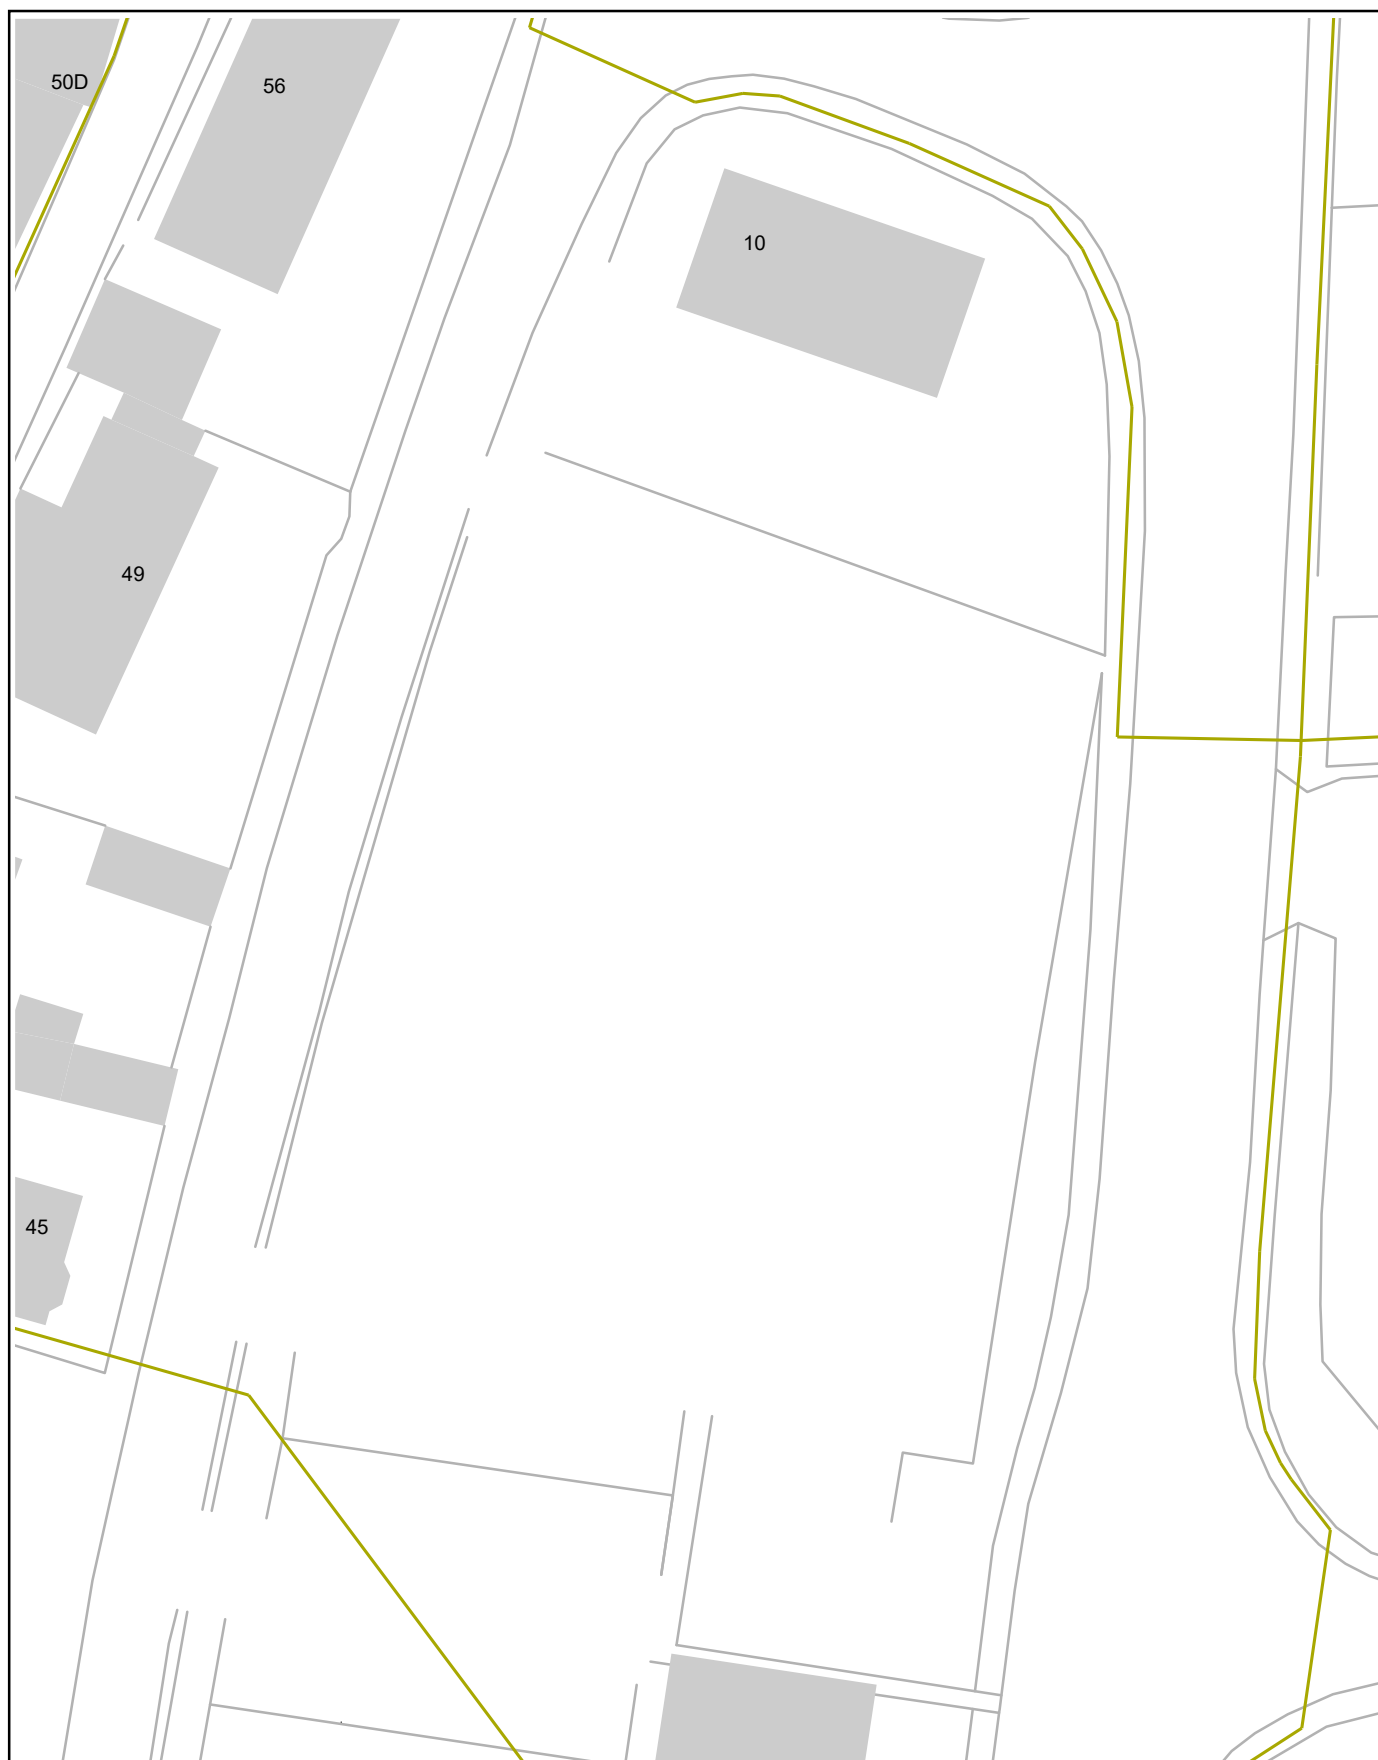

LEDNINGSOPLYSNINGER - LER-nr.: 1535808

Ledningsart:

Bestiller:

Påvisning: fiber-coaxplanlægning@stofa.dk. Graveskade: 88 20 83 44

Papirformat: A4

Målforhold: 1 : 500

Gyldig til: 21/03-2019

Tegningsnr.: 1


Stofa:

Slet Parkvej 5-7, 8310 Tranbjerg
Tlf. 75 18 88 98

www.stofa.dk
ler_stofa@stofa.dk



Følgeseddel

Sags nr.: 1818194 - LER nr.: 1535808

Kerteminde Kommune

Hans Schacksvej 4

5300 Kerteminde

Tlf.: 65 15 15 15

Fax:

Att: Lise Høybye

Tlf.: 65 15 14 59

Fax:

Gravested: Kerteminde 5300 Bestilt via LER.
Kerteminde 5300 Bestilt via LER.

Bemærkning: Havneudvikling

Der er sendt: 2 planer

Påvisning bestilt: Nej

Underskrift: Automatisk udleveret

Fremsendt: 19-02-19 **Gyldighed 180 dage**

Før der graves

Beskadigelse

Hvis der under gravearbejdet sker skader på kabel/kabelnet, eller du har en formodning herom, vil det være i egen interesse omgående at rette henvendelse til vores servicecenter på **telefon 80 20 10 44**.

Geografiske kabelplaner

TDC Planudlevering udleverer ledningsoplysninger om TDC's, YouSee's og visse andre ledningsejeres kabler. Kablerne vil typisk være vist på samme plan. Hvis dette ikke er gældende - vil der blive udleveret flere planer, som skal benyttes sideordnet, da de hver for sig giver oplysninger om de forskellige kablernes beliggenhed. På disse planer er et eller flere kabler i en vejside normalt kun angivet med en streg (tracé), med en generel målsætning til bygning, skel, kantsten, asfaltkant eller vejmidte. Stikkabler til bygninger langs og under vej vil ikke altid være vist. Til private parceller vil stikkablerne normalt kun være vist til umiddelbart efter skel.

Der må ikke optages mål på tegningen - **benyt den viste målsætning**.

Rendedybde

Langs vej placeres kablerne normalt i en dybde af 0,45-1,25 m, men både større og mindre dybder kan forekomme, f.eks. hvor der er foretaget overfladeregulering. Du kan derfor ikke regne med nogen risikofri gravedybde.

Sikkerhedsafstand

Der skal regnes med en sikkerhedsafstand på 0,5m til hver side af de målsatte tracéplaceringer. Ved underjordiske fordelere/splidsninger skal der regnes med en større sikkerhedsafstand. I alle tilfælde skal der håndgraves prøvehuller for at stedfæste den aktuelle placering, inden det planlagte gravearbejde påbegyndes.

Kabelpåvisning

I tvivlstilfælde kan kablerne påvises på gravstedet, hvis du retter henvendelse herom **senest 3 arbejdsdage** før arbejdet påbegyndes. Påvisningen vil normalt resultere i en regning, da TDC som udgangspunkt tager betaling for påvisning. Kun i de situationer, hvor TDC selv vælger at påvise eller oplysningerne på tegningen er mangelfulde, vil der kunne ske en påvisning uden beregning. Dog påvises stikkabler på privat parcel ikke.

Tegningen er fremstillet i anledning af en konkret henvendelse, og må **kun** benyttes til dette formål.

Tegning og denne skrivelse skal forefindes på arbejdspladsen, da dette er din dokumentation for, at du har forespurgt hos TDC.

Hvis uheldet er ude og kablet gravet over ? ring 80 20 10 44

Kortet må kun anvendes til brug for oplysninger om TDC's kabler og må ikke kopieres og bruges til projektering eller andet af andre end TDC. Overtrædelse medfører erstatningsansvar.

SIGNATURFORKLARING:

Fordeler/splidsning overjordisk:

Netpunkt

Fordeler/splidsning underjordisk:

Kabelbrønd

Netpunkt

Ekstralængde

Fordeler/splidsning i Boks:

I boks

Kabel- og rørtracé:

Eksisterende kabeltracé i jord, sø mm.

Flere eller brede eksisterende kabeltracéer i jord, sø mm.

Eksisterende kabeltracé på mur.

Projekteret kabeltracé i jord, sø mm.

Projekteret kabeltracé på mur.

Eksisterende rør- og blokledningstracé.

Flere eller brede eksisterende rør- og blokledningstracéer

Projekteret rør- og blokledningstracé.

N1.7 el K0.2

Nedstiks dybde målt til overkant af kabel eller rør

Grundkort:

Bygning tagudhæng.

Bygning mur.

Projekteret bygning.

Vej, cykelsti, hegn, skel, sti, spor, grøft, sø og kyst.

Mast, sten, stander.

Dæksel

Rist

Kabelbrønd vist med omrids

Km-sten.

Vindmølle

Målestation, skab, transformator.

Løvtræ.

Løvtræ, indmålt.

Nåletræ.

Nåletræ, indmålt.

Grundkortet er gråt.

BEMÆRKNINGER:

Projekteret tracé, rør- og blokledninger kan være etableret.

ADVARSLER:


Måleangivelser er vejledende og er generelt taget til glat mur. Ved angivelse af nedstiks dybder er der målt til overkant af kabel eller rør. Vil være angivet med eks. N1.7
Sikkerhedsafstanden er 0,5 m på hver side af tracéet.
Ved fordelere /splidsninger under jorden, skal en større sikkerhedsafstand påregnes.
Udvis altid ekstraordinær forsigtighed ved anvendelse af gravemaskine eller styret underboring.

Vejledning til oversigtskort.

Oversigtskortet er en hjælp til dig, så du kan samle de tilsendte planer, og se hvilke planer, der er relevante for dig at udskrive og benytte.


TDC har 2 systemer til registrering af kabeltraceer. Inca er det nyeste system hvor registrering er digital. Raster er det gamle med indscannede kort.

Det område du har bestilt planer over vil være vist ved Inca tegningerne markeret med numrene 1, 2, 3 osv.

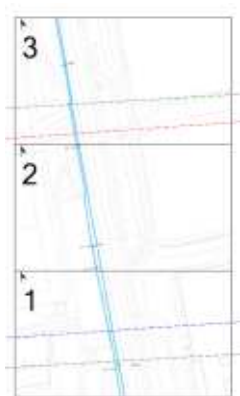

Hvis der udover er rasterkort i det søgte område, vil de være markeret med en farve og et kortnummer på oversigtskortet eks. åa300.

Den del af rasterkortet, som ikke er inden for det bestilte planområde, vil være gråt.

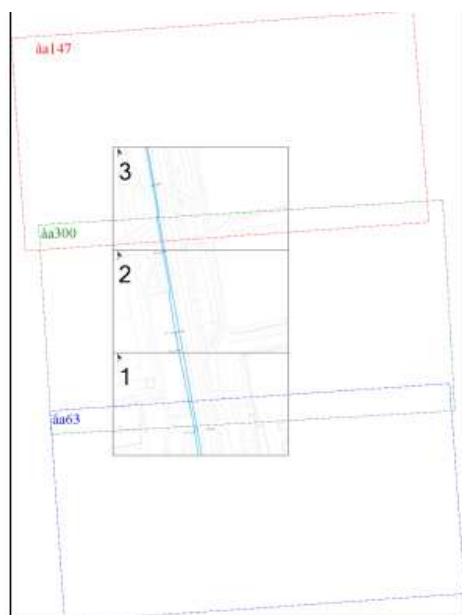

Filen vil være navngivet efter Inca kortet "beregnet plan nr.1 eller den søgte adresse", og den del af rasterkortet der vedrører Inca plan nr.

Den del af rasterkortet åa300 der dækker Inca plan nr. 1 vil hedde: åa300 plan nr. 1.

Den del af rasterkortet åa300 der dækker Inca plan nr. 2 vil hedde: åa300 plan nr. 2


Rasterkortene vil være scaleret op, så de passer i målforhold til de udleverede Inca Planer.

-
-  [00 Vejledning oversigtskort.pdf](#)
 -  [01 Følgeseddel.pdf](#)
 -  [02 Oversigtskort for delordre 1.pdf](#)
 -  [03_INCA Signaturforklaring.pdf](#)
 -  [Beregnet plan. Plan nr. 1.pdf](#)
 -  [Beregnet plan. Plan nr. 2.pdf](#)
 -  [Beregnet plan. Plan nr. 3.pdf](#)
 -  [åa147 Plan nr. 3.pdf](#)
 -  [åa300 Plan nr. 1.pdf](#)
 -  [åa300 Plan nr. 2.pdf](#)
 -  [åa300 Plan nr. 3.pdf](#)
 -  [åa63 Plan nr. 1.pdf](#)
-

YouSee har sit eget oversigtskort, men følger nummereringen for Incakortene. 1, 2, 3, osv.

Oversigtskortene vil oftest kunne printes i A3.

-  [00_Vejledning_oversigtskort.pdf](#)
-  [01_Følgeseddel.pdf](#)
-  [02_Oversigtskort_for_delordre_1.pdf](#)
-  [03_INCA_Signaturforklaring.pdf](#)
-  [Beregnet plan. Plan nr. 1.pdf](#)
-  [Beregnet plan. Plan nr. 2.pdf](#)
-  [Beregnet plan. Plan nr. 3.pdf](#)
-  [åa147 Plan nr. 3.pdf](#)
-  [åa300 Plan nr. 1.pdf](#)
-  [åa300 Plan nr. 2.pdf](#)
-  [åa300 Plan nr. 3.pdf](#)
-  [åa63 Plan nr. 1.pdf](#)

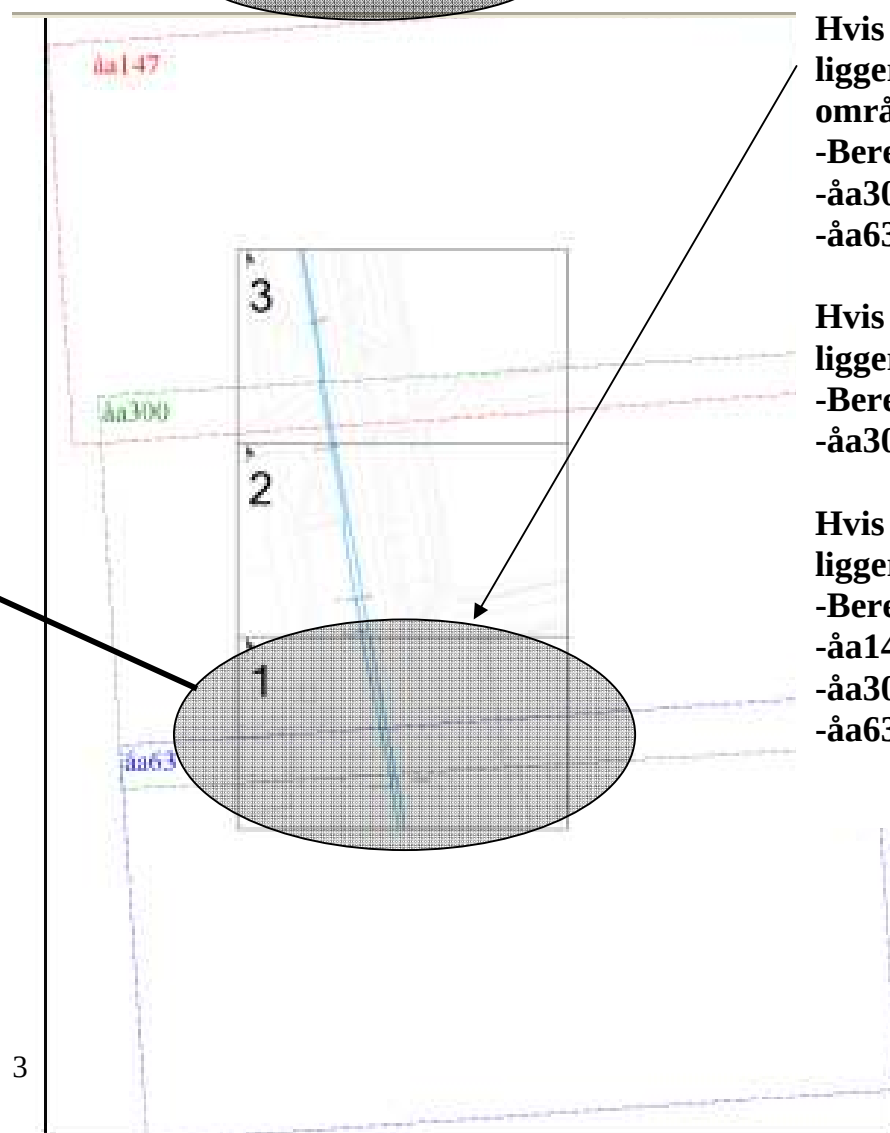

Hvis du gerne vil se de kort der ligger i område 1 (det tonede område), skal du åbne:


- Beregnet Plan. Plan nr. 1.pdf
- åa300 Plan nr. 1.pdf
- åa63 Plan nr. 1.pdf

Hvis du gerne vil se de kort der ligger i område 2, skal du åbne:

- Beregnet Plan. Plan nr. 2.pdf
- åa300 Plan nr. 2.pdf

Hvis du gerne vil se de kort der ligger i område 3, skal du åbne:

- Beregnet Plan. Plan nr. 3.pdf
- åa147 Plan nr. 3.pdf og
- åa300 Plan nr. 3.pdf
- åa63 Plan nr. 3.pdf

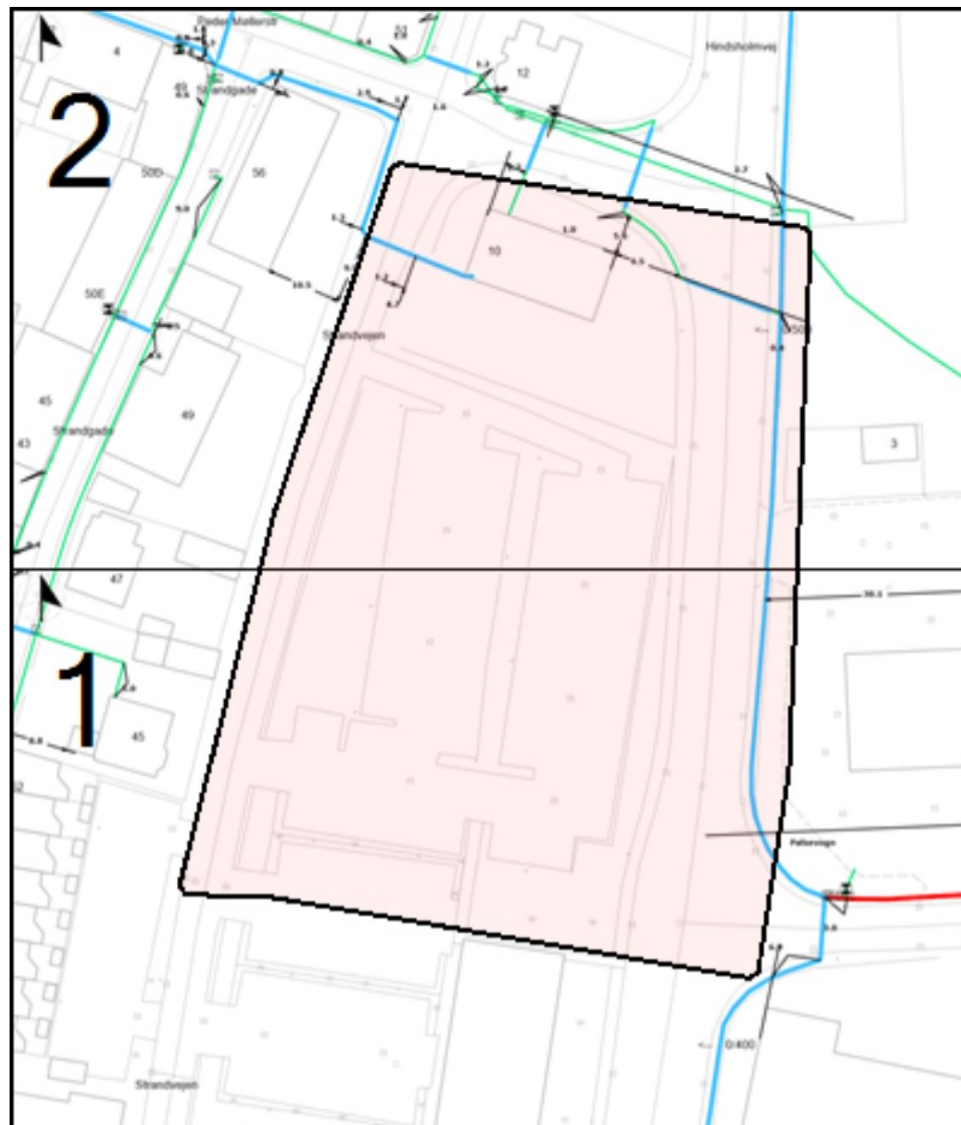



Udtegnet: 19. februar 2019

INCA

Gyldig til: 19. august 2019

Adresse: Beregnet plan.


Plannr. på oversigtskort: 1

Ler: 1535808

Postnummer : 5300



Se vedlagte følgeseddel og signaturforklaring.

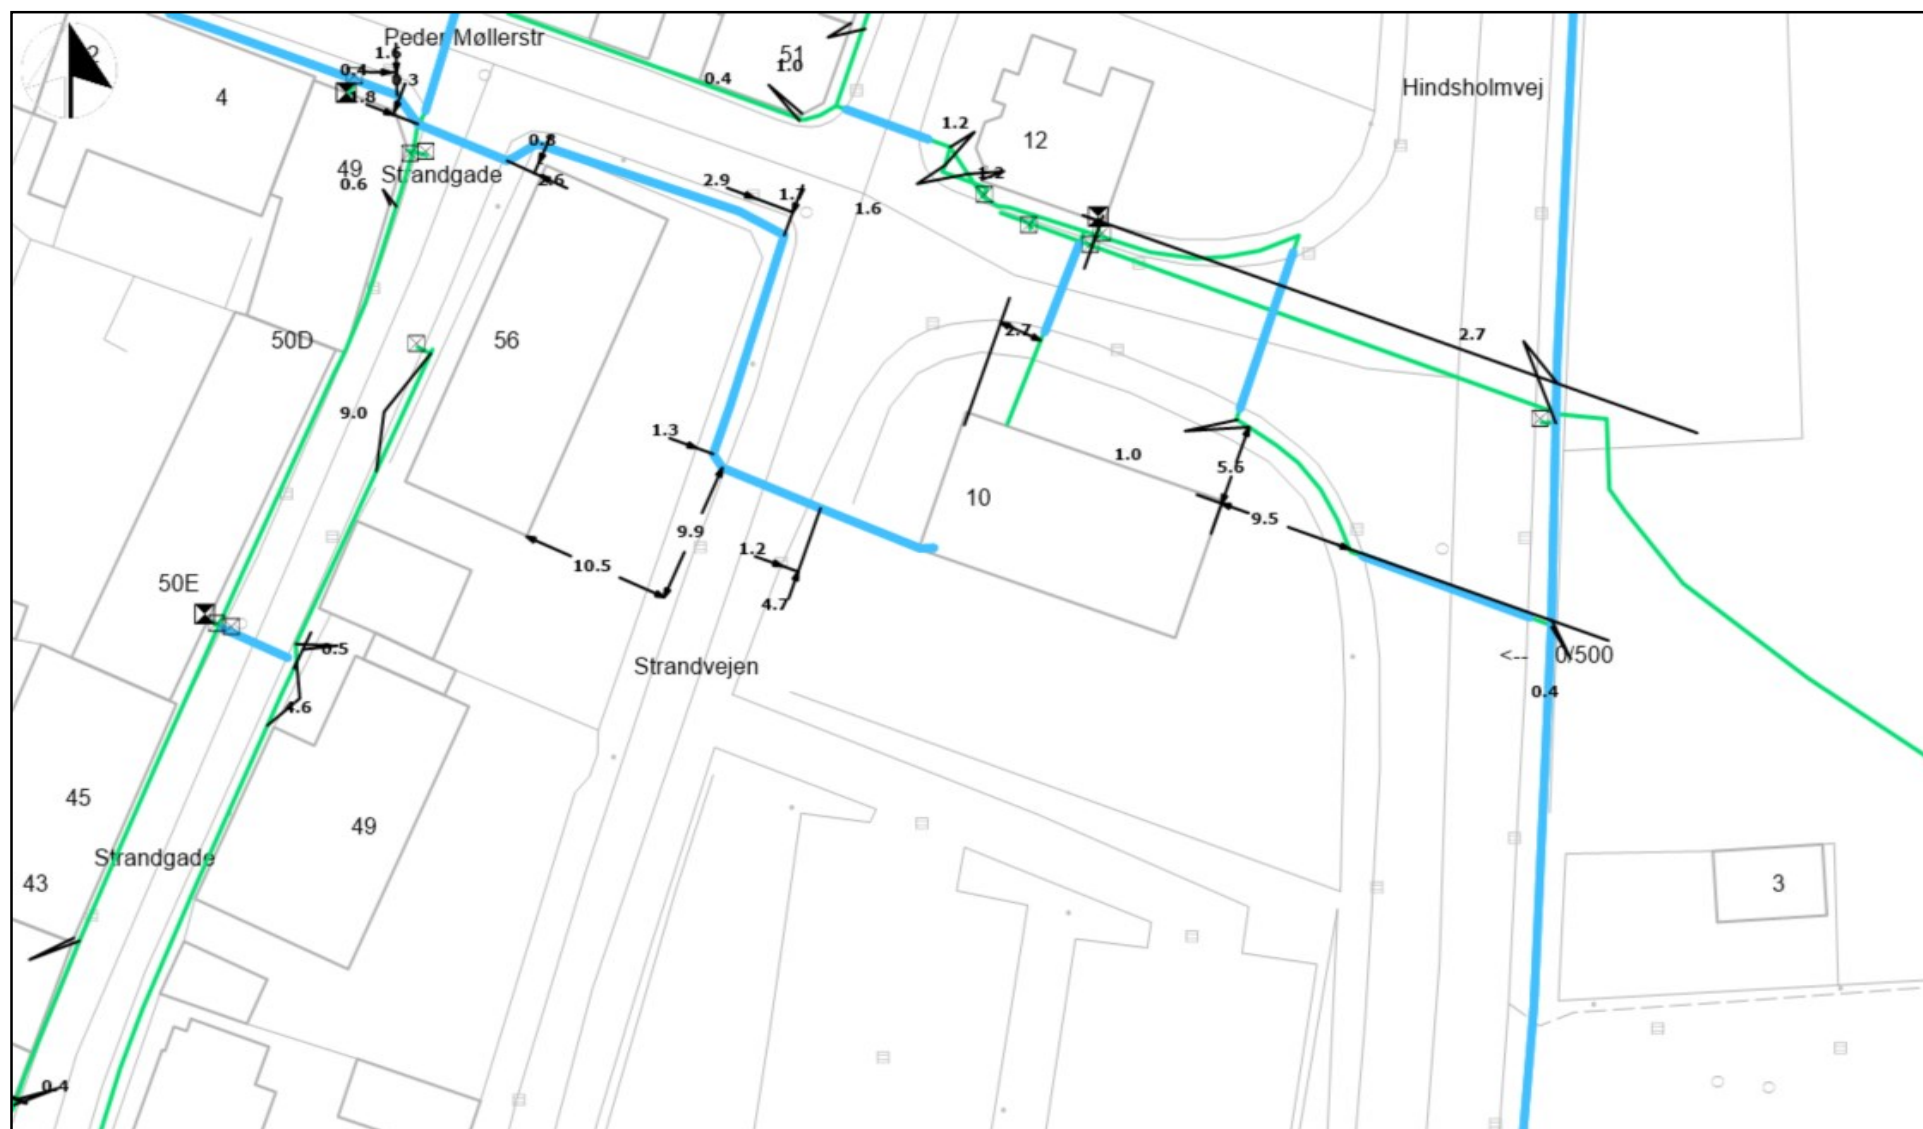

Udteget: 19. februar 2019

Adresse: Beregnet plan.

Ler: 1535808

INCA

Gyldig til: 19. august 2019

Plannr. på oversigtskort: 2

Postnummer : 5300

Se vedlagte følgeseddel og signaturforklaring.

